



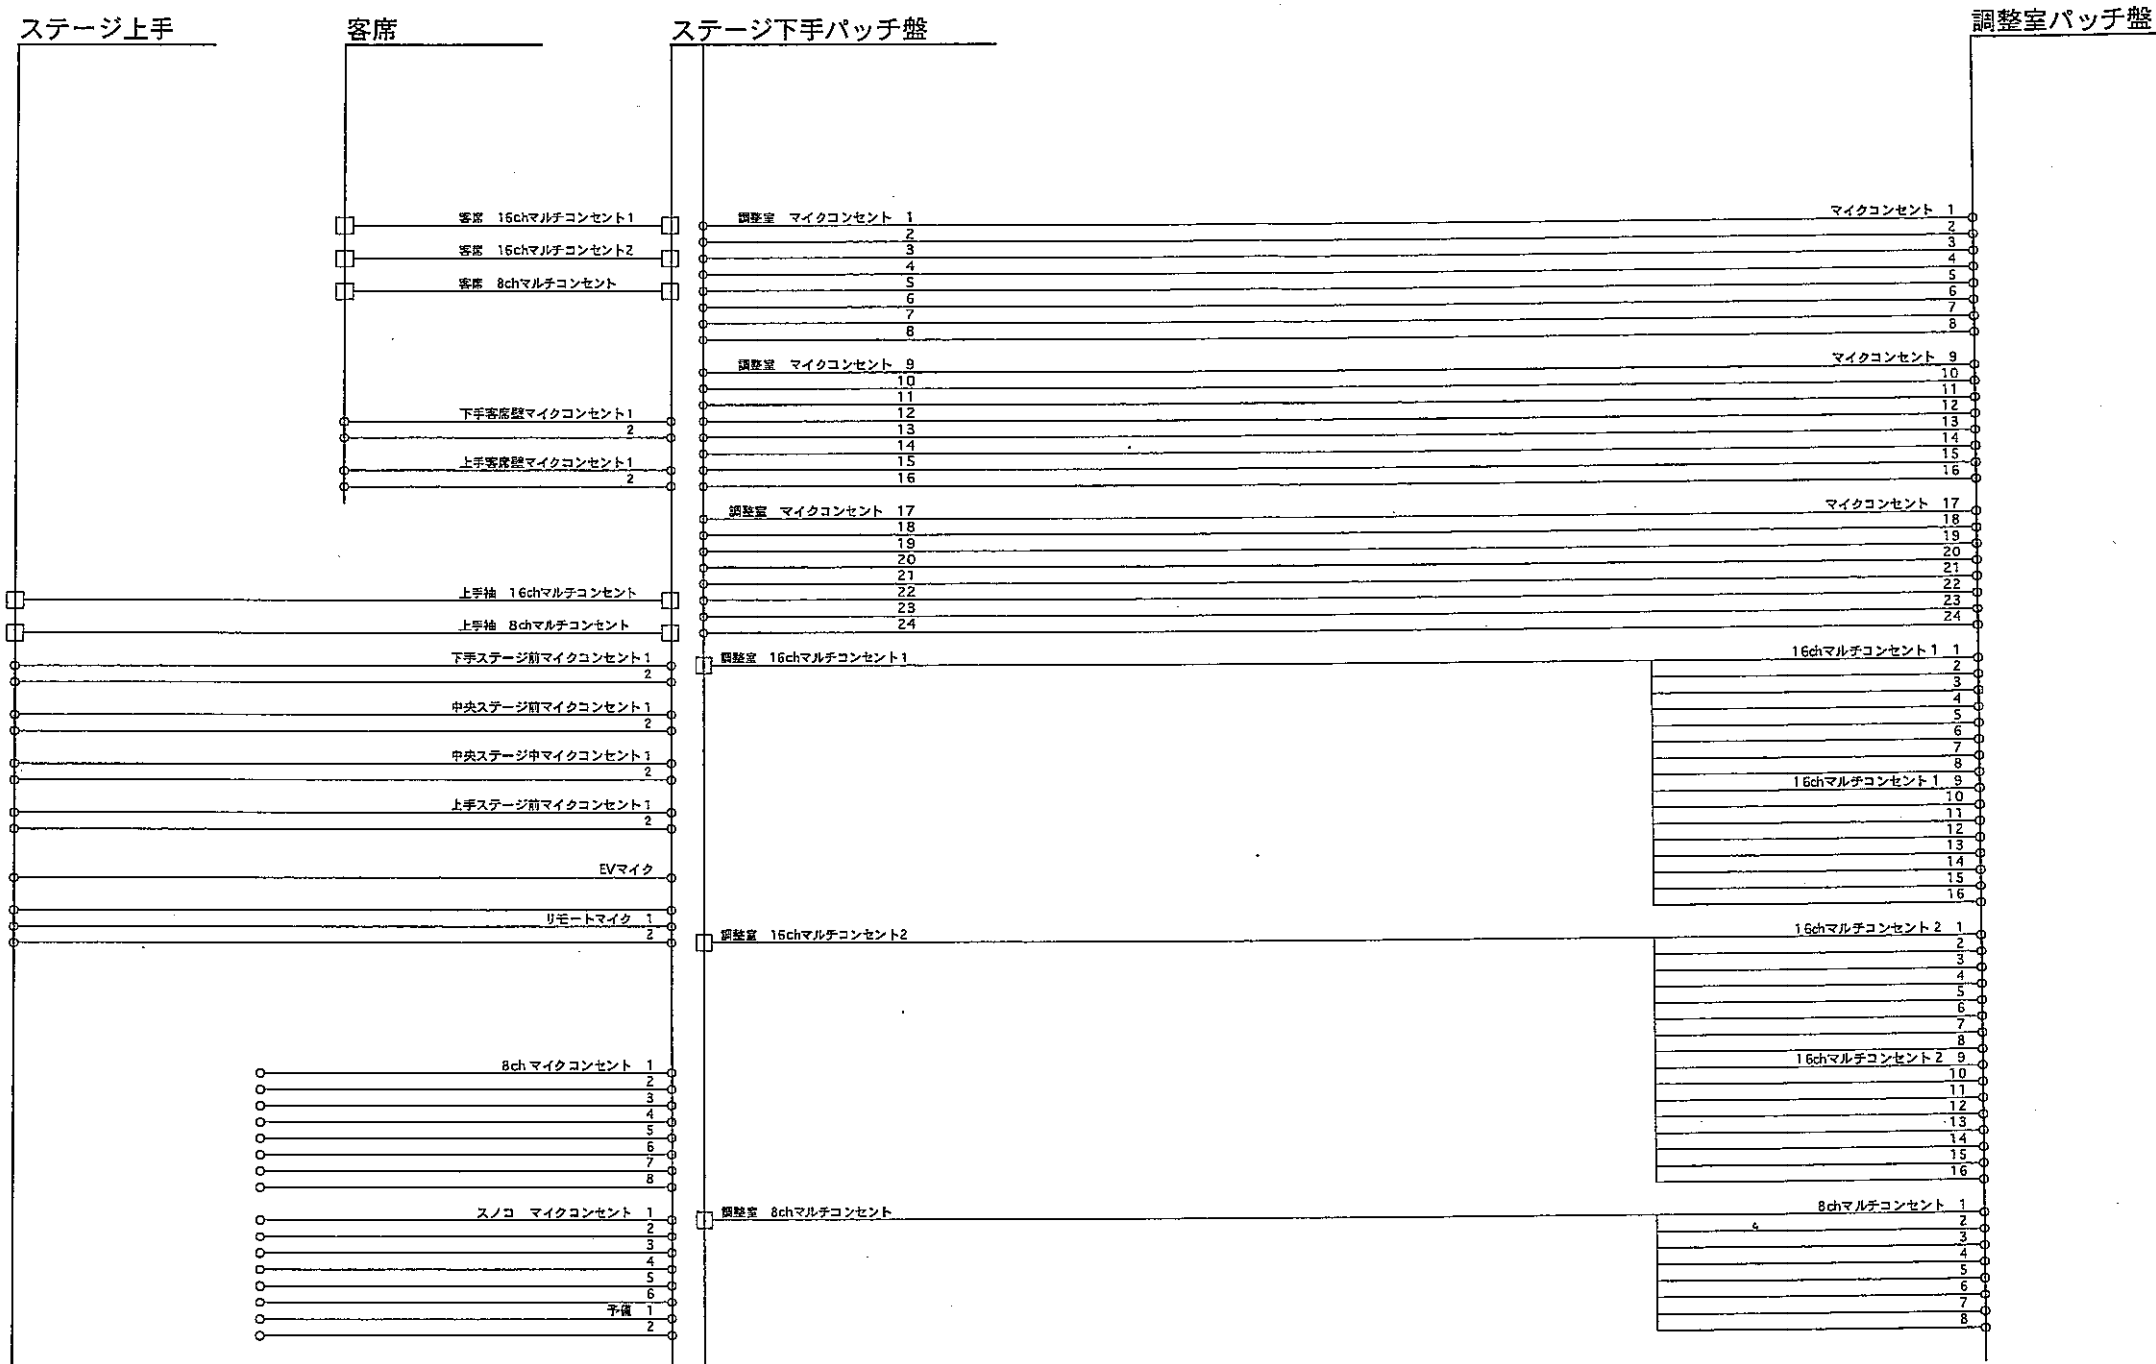


三木楽器株式会社 CAI 営業部	〒530-0001 大阪市北区荷田1丁目2-2-100 大阪駅前第2ビル1F8-1C TEL 06-6456-3880 FAX 06-6456-3882	責任者	作図者	検図者	承認印	備考	作図年月日	工事名称	神戸学院大学様 メモリアルホール 音声回線系統図	図番
							2008/7/11			
							縮 尺	図名		

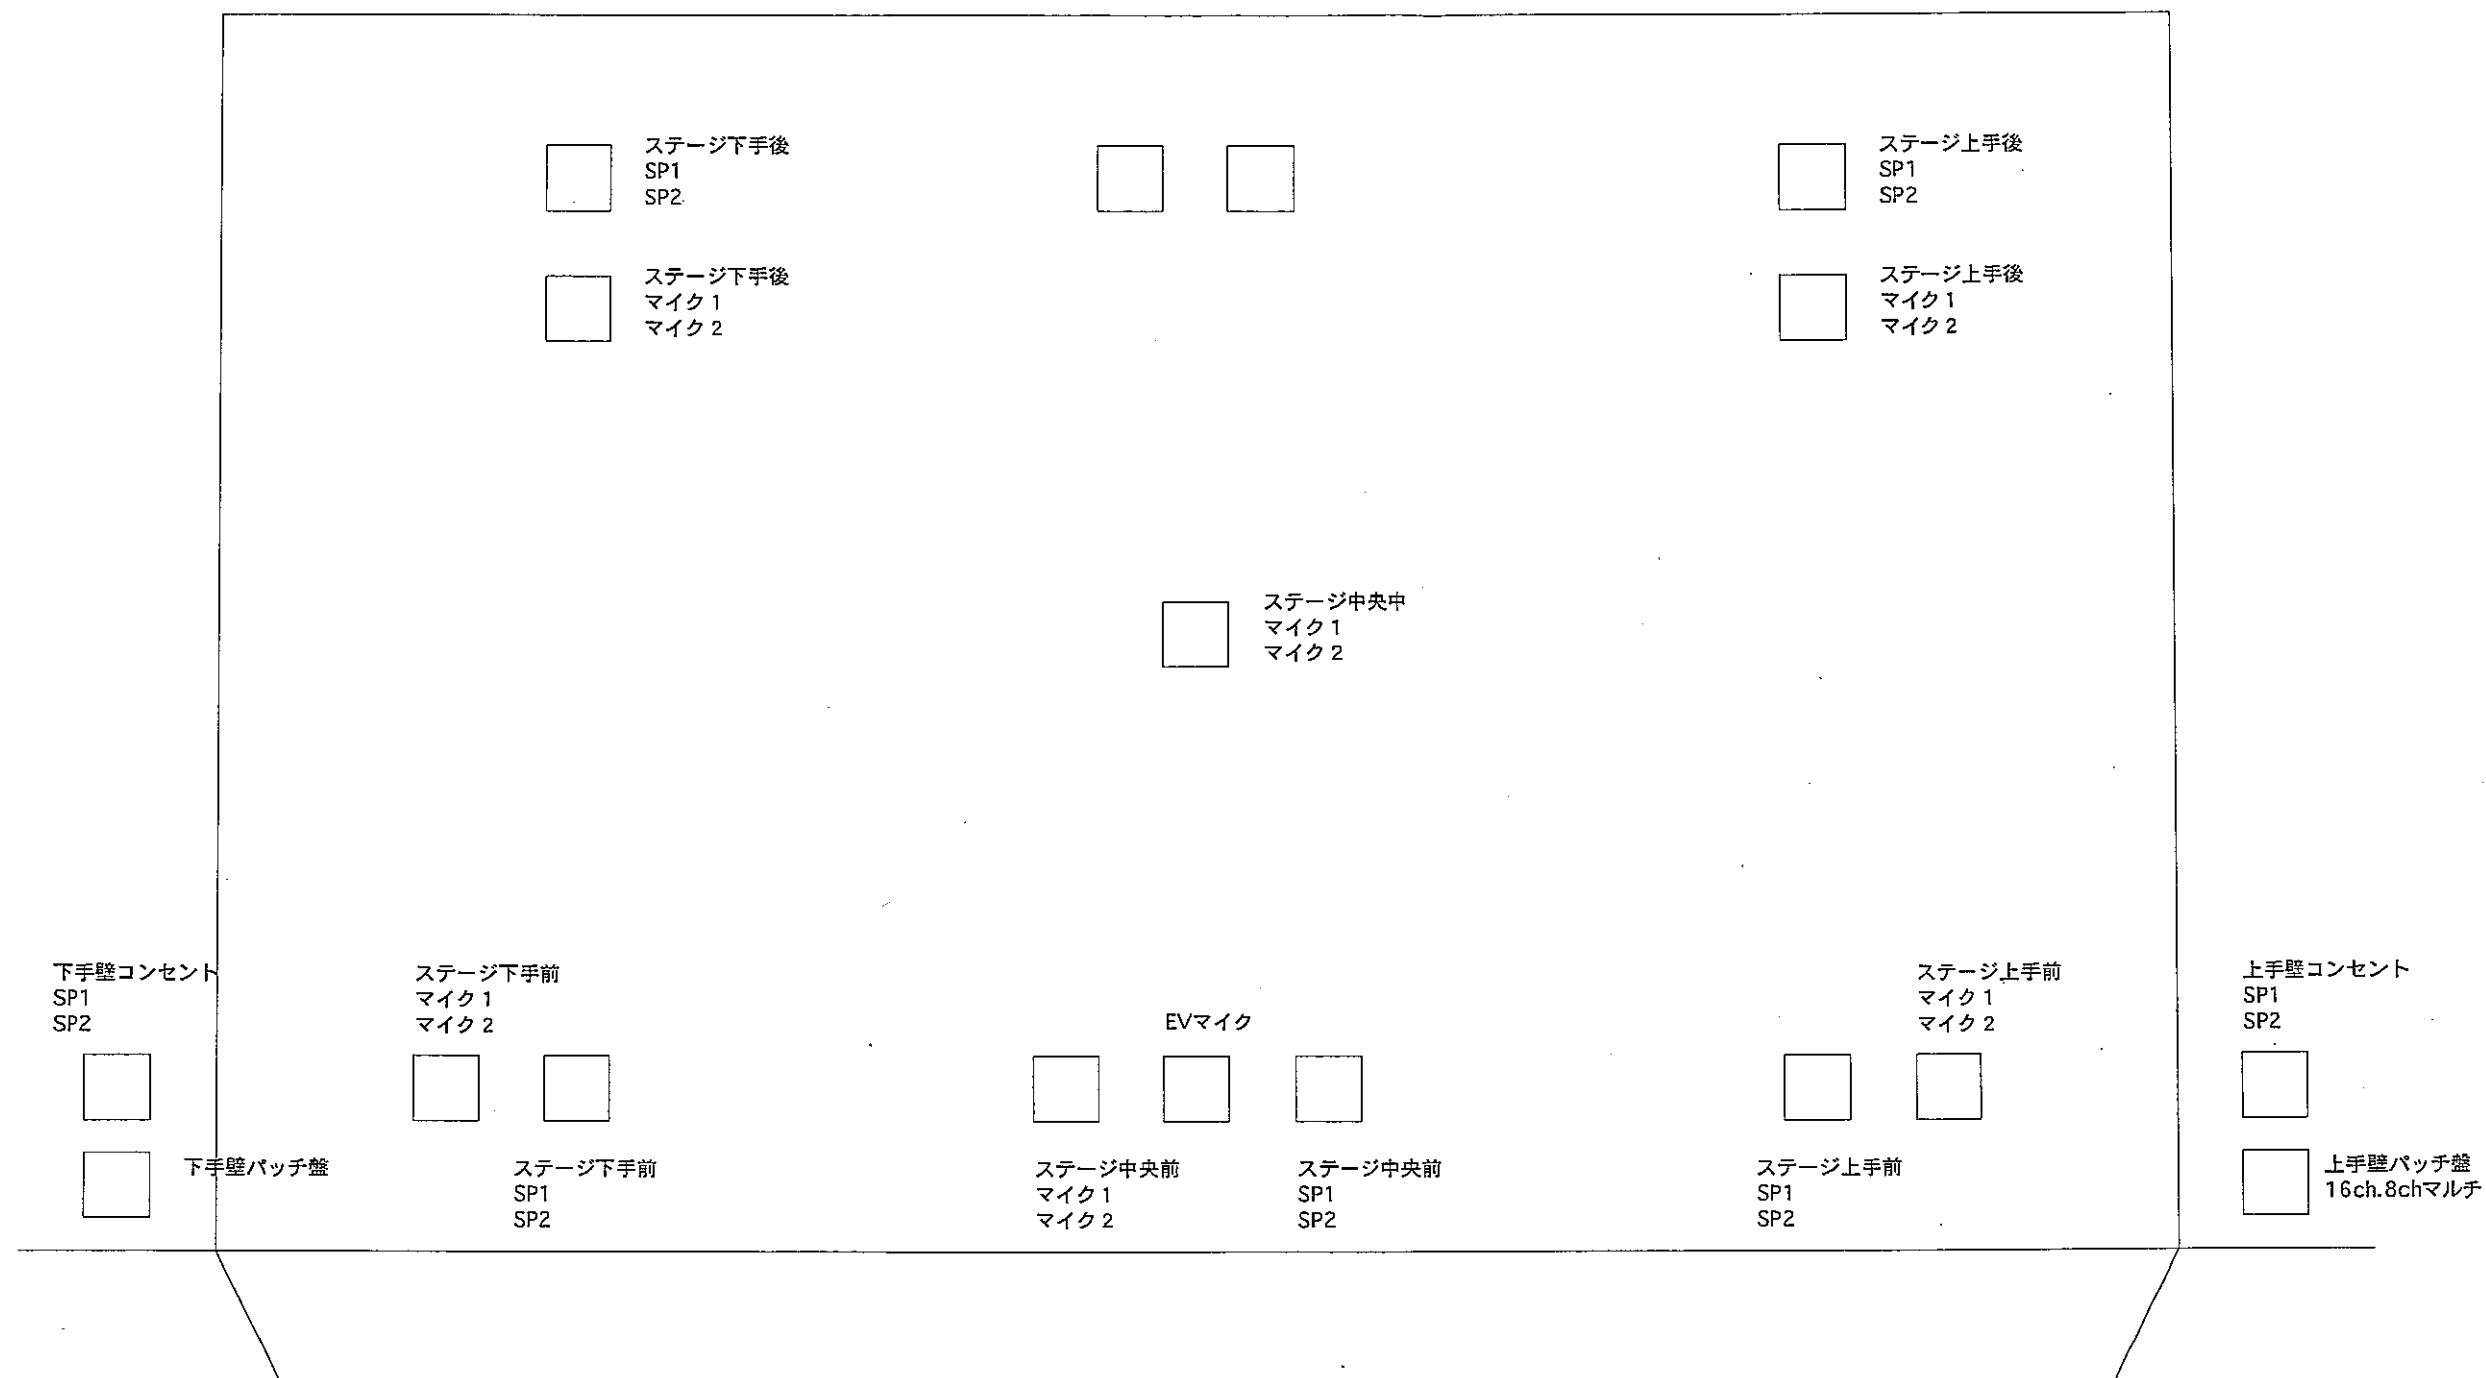


三木楽器株式会社 CAI営業部	〒530-0001 大阪市北区梅田1丁目2-2-100 大阪駅前第2ビル1F8-1C TEL 06-6456-3880 FAX 06-6456-3882	責任者	作図者	検図者	承認印	備考	作図年月日	工事名称	神戸学院大学様 メモリアルホール	図番
							2008/7/11	図名	ステージ側 マイクコンセント スピーカーコンセント 配置図	
							縮 尺			


ステージ

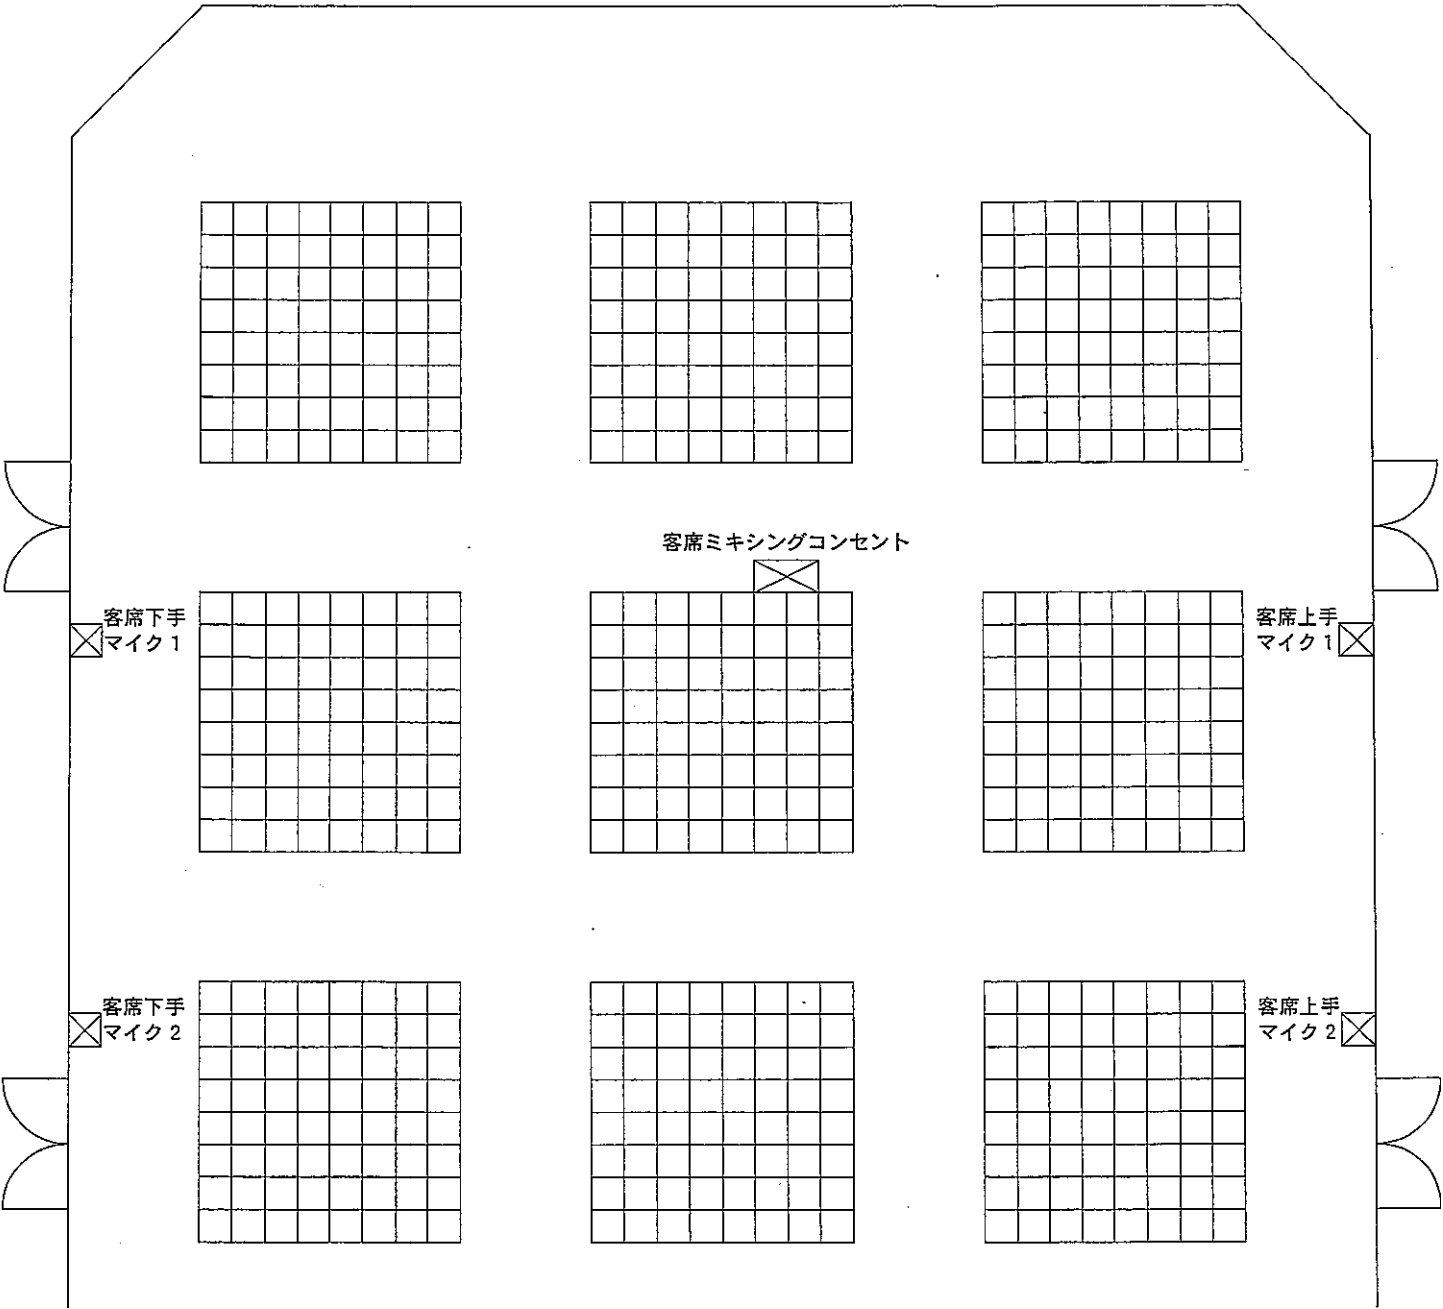


三木楽器株式会社 C A I 営業部	〒530-0001 大阪市北区梅田1丁目2-2-100 大塚駅前第2ビル1F8-1C TEL 06-6456-3880 FAX 06-6456-3882	責任者	作図者	検図者	承認印	備考	作図年月日	工事名称	神戸学院大学様 メモリアルホール 客席マイクコンセント配置図	図番
							2008/7/11			
							縮 尺	図名		

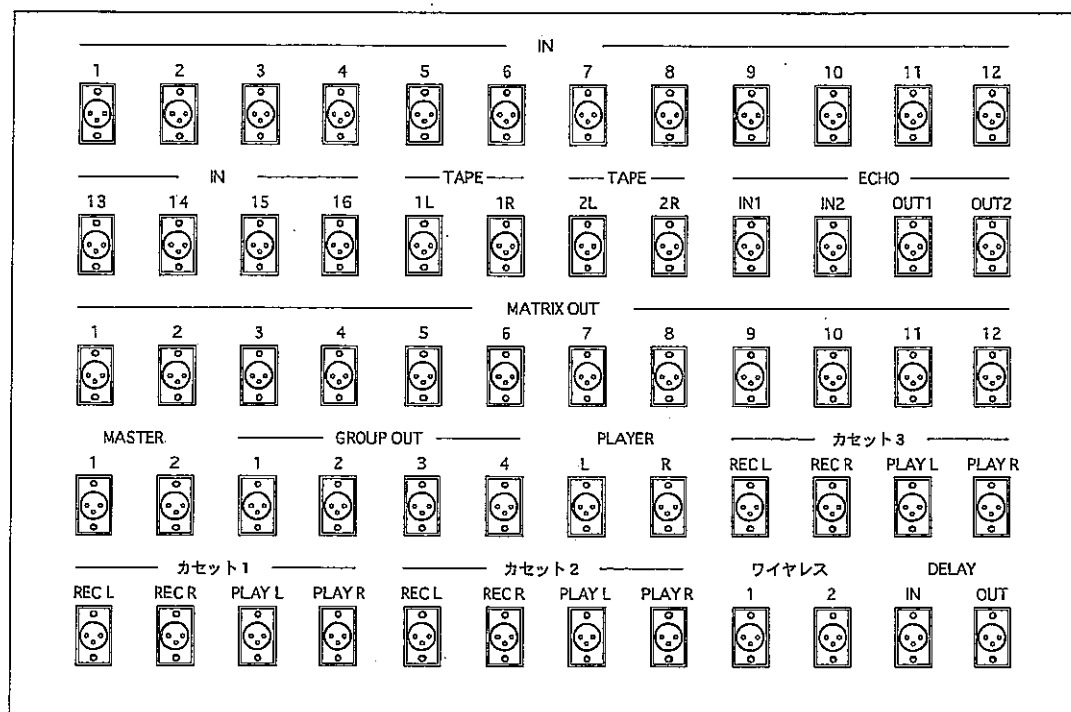

コンソール系パッチ盤
MIX-PB

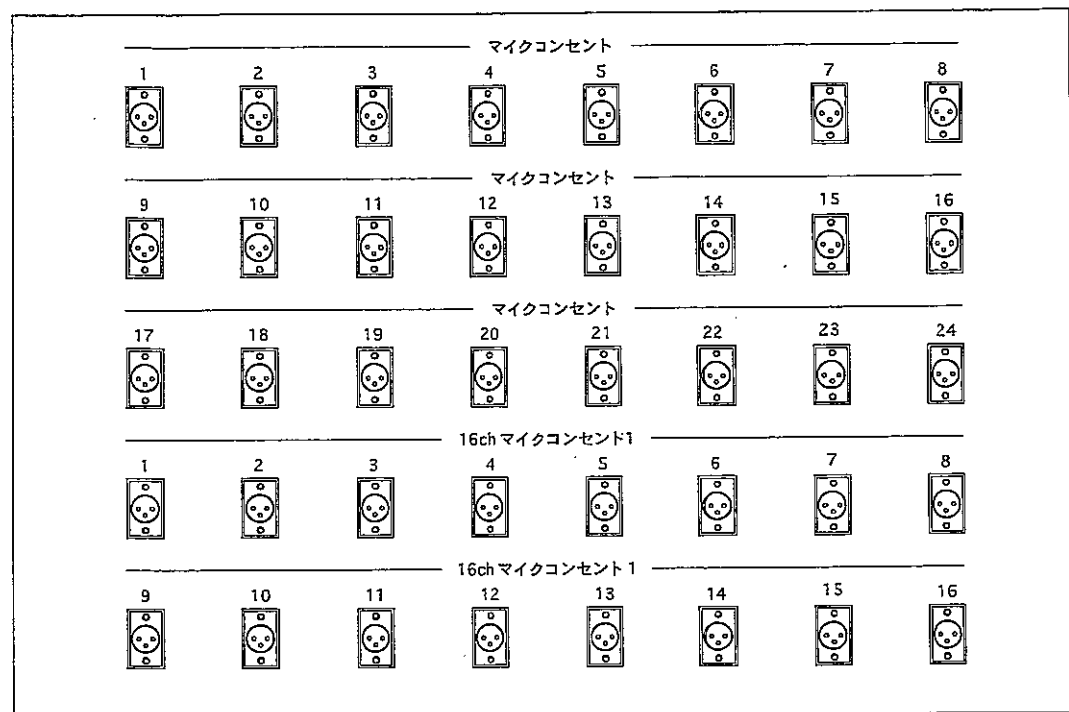


マイクコンセントパッチ盤1
MIC-PB1

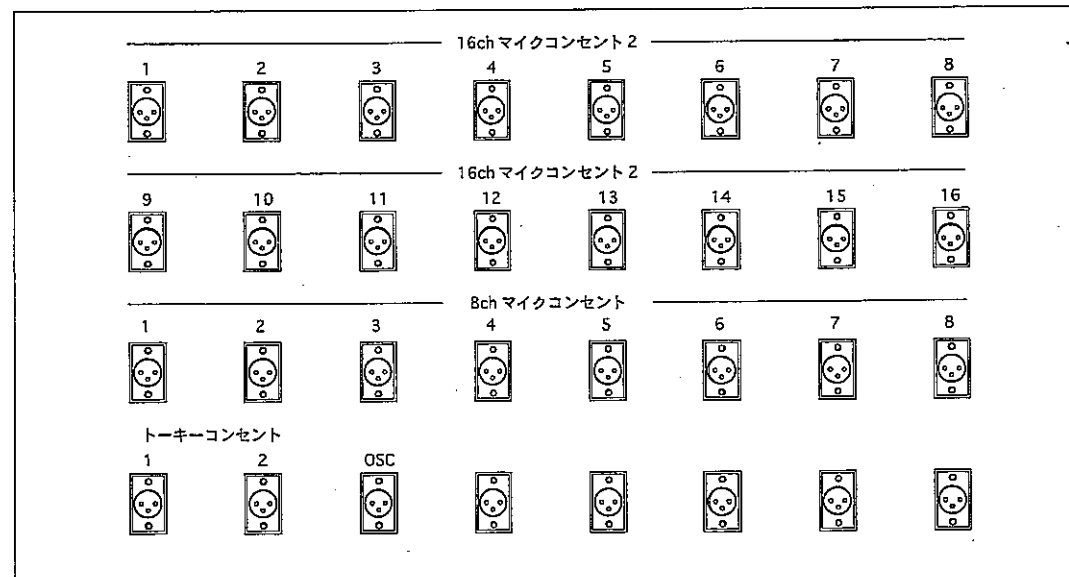


マイクコンセントパッチ盤2
MIC-PB2


		責任者	作図者	検図者	承認印	備考	作図年月日	工事名称	図番
三木楽器株式会社 CAI営業部		〒530-0001 大阪市北区梅田1丁目2-2-100 大阪駅前第2ビル1F8-1C TEL 06-6456-3880 FAX 06-6456-3882					2008/7/12	神戸学院大学様 メモリアルホール	
							縮尺	図名	
								調整室パッチ盤 上段、中段	

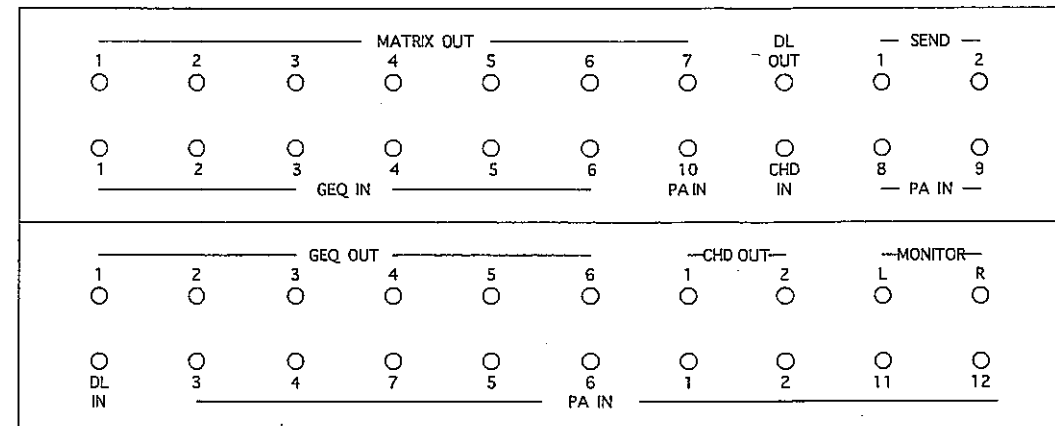

出力系パッチ盤
OUT-PB

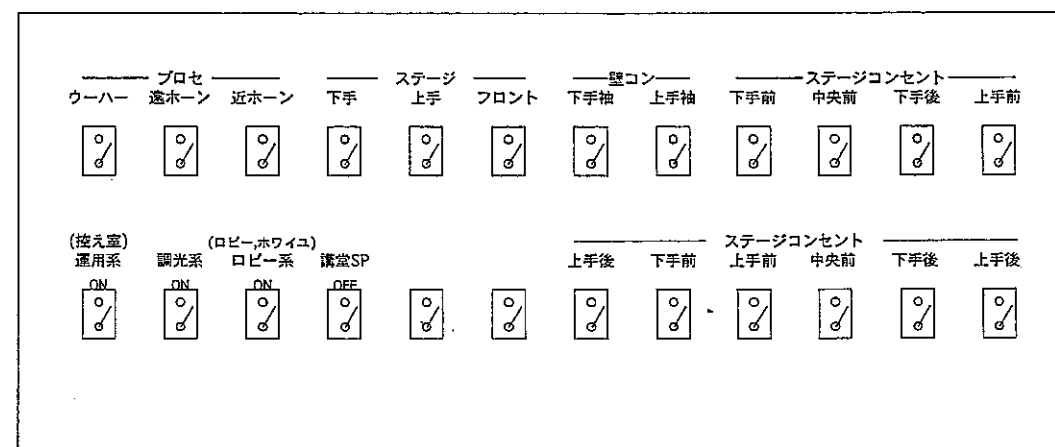


スピーカースイッチ盤
SP-SW

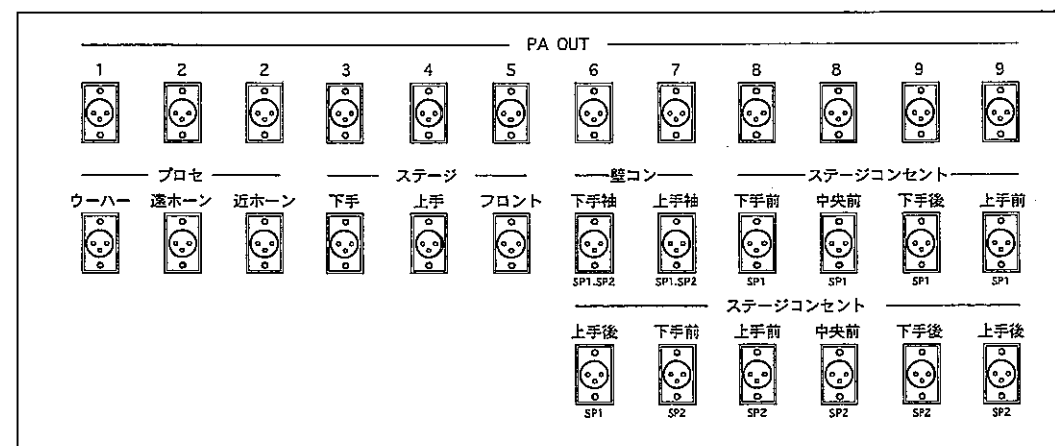



スピーカーパッチ盤
SP-PB

		責任者	作図者	検図者	承認印	備考	作図年月日	工事名称	図番
三木楽器株式会社 CAI 営業部		〒530-0001 大阪市北区梅田1丁目2-2-100 大阪駅前第2ビル1F8-1C TEL 06-6456-3880 FAX 06-6456-3882					2008/7/12	神戸学院大学様 メモリアルホール	
							縮尺	図名	
								調整室パッチ盤 下段	

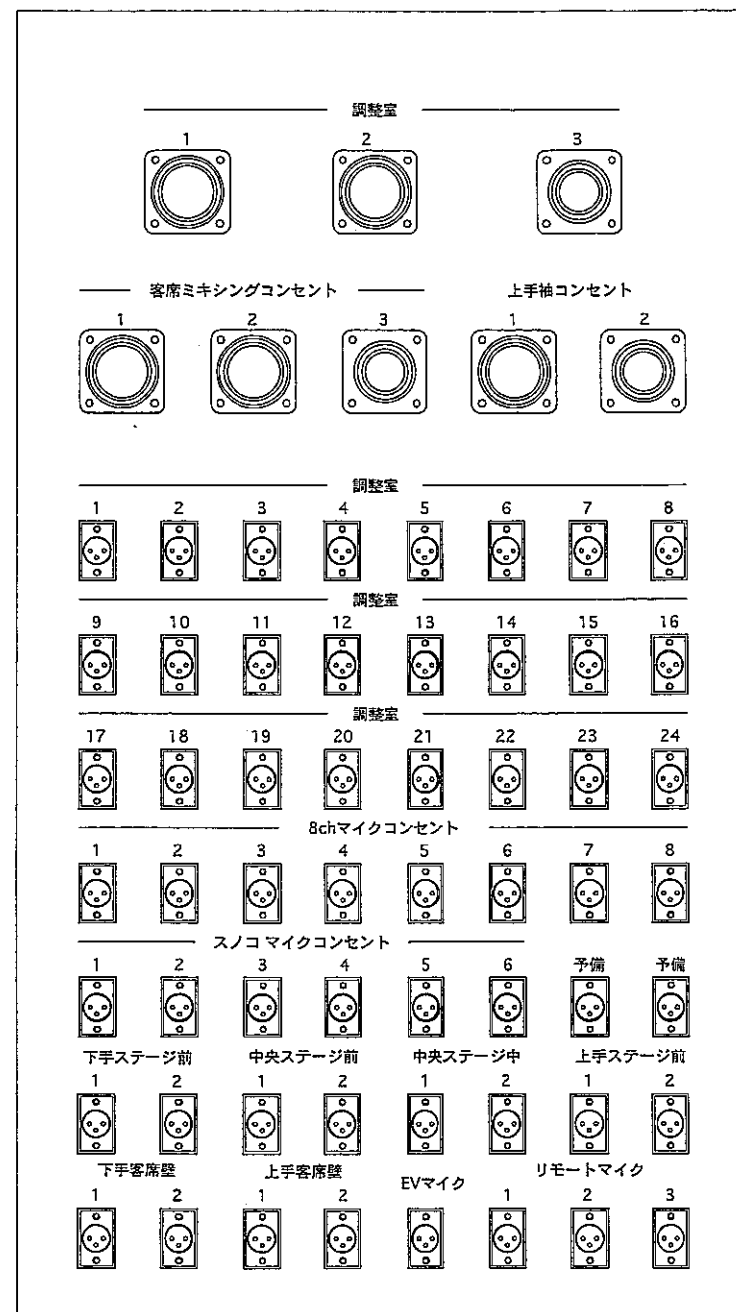


三木楽器株式会社 CAI営業部	〒530-0001 大阪市北区梅田1丁目2-2-100 大阪駅前第2ビル1F8-1C TEL 06-6456-3880 FAX 06-6456-3882	責任者	作図者	検図者	承認印	備考	作図年月日	工事名称	図番
							2008/7/12	神戸学院大学様 メモリアルホール	
							縮 尺	図名	
								下手袖パッチ盤	

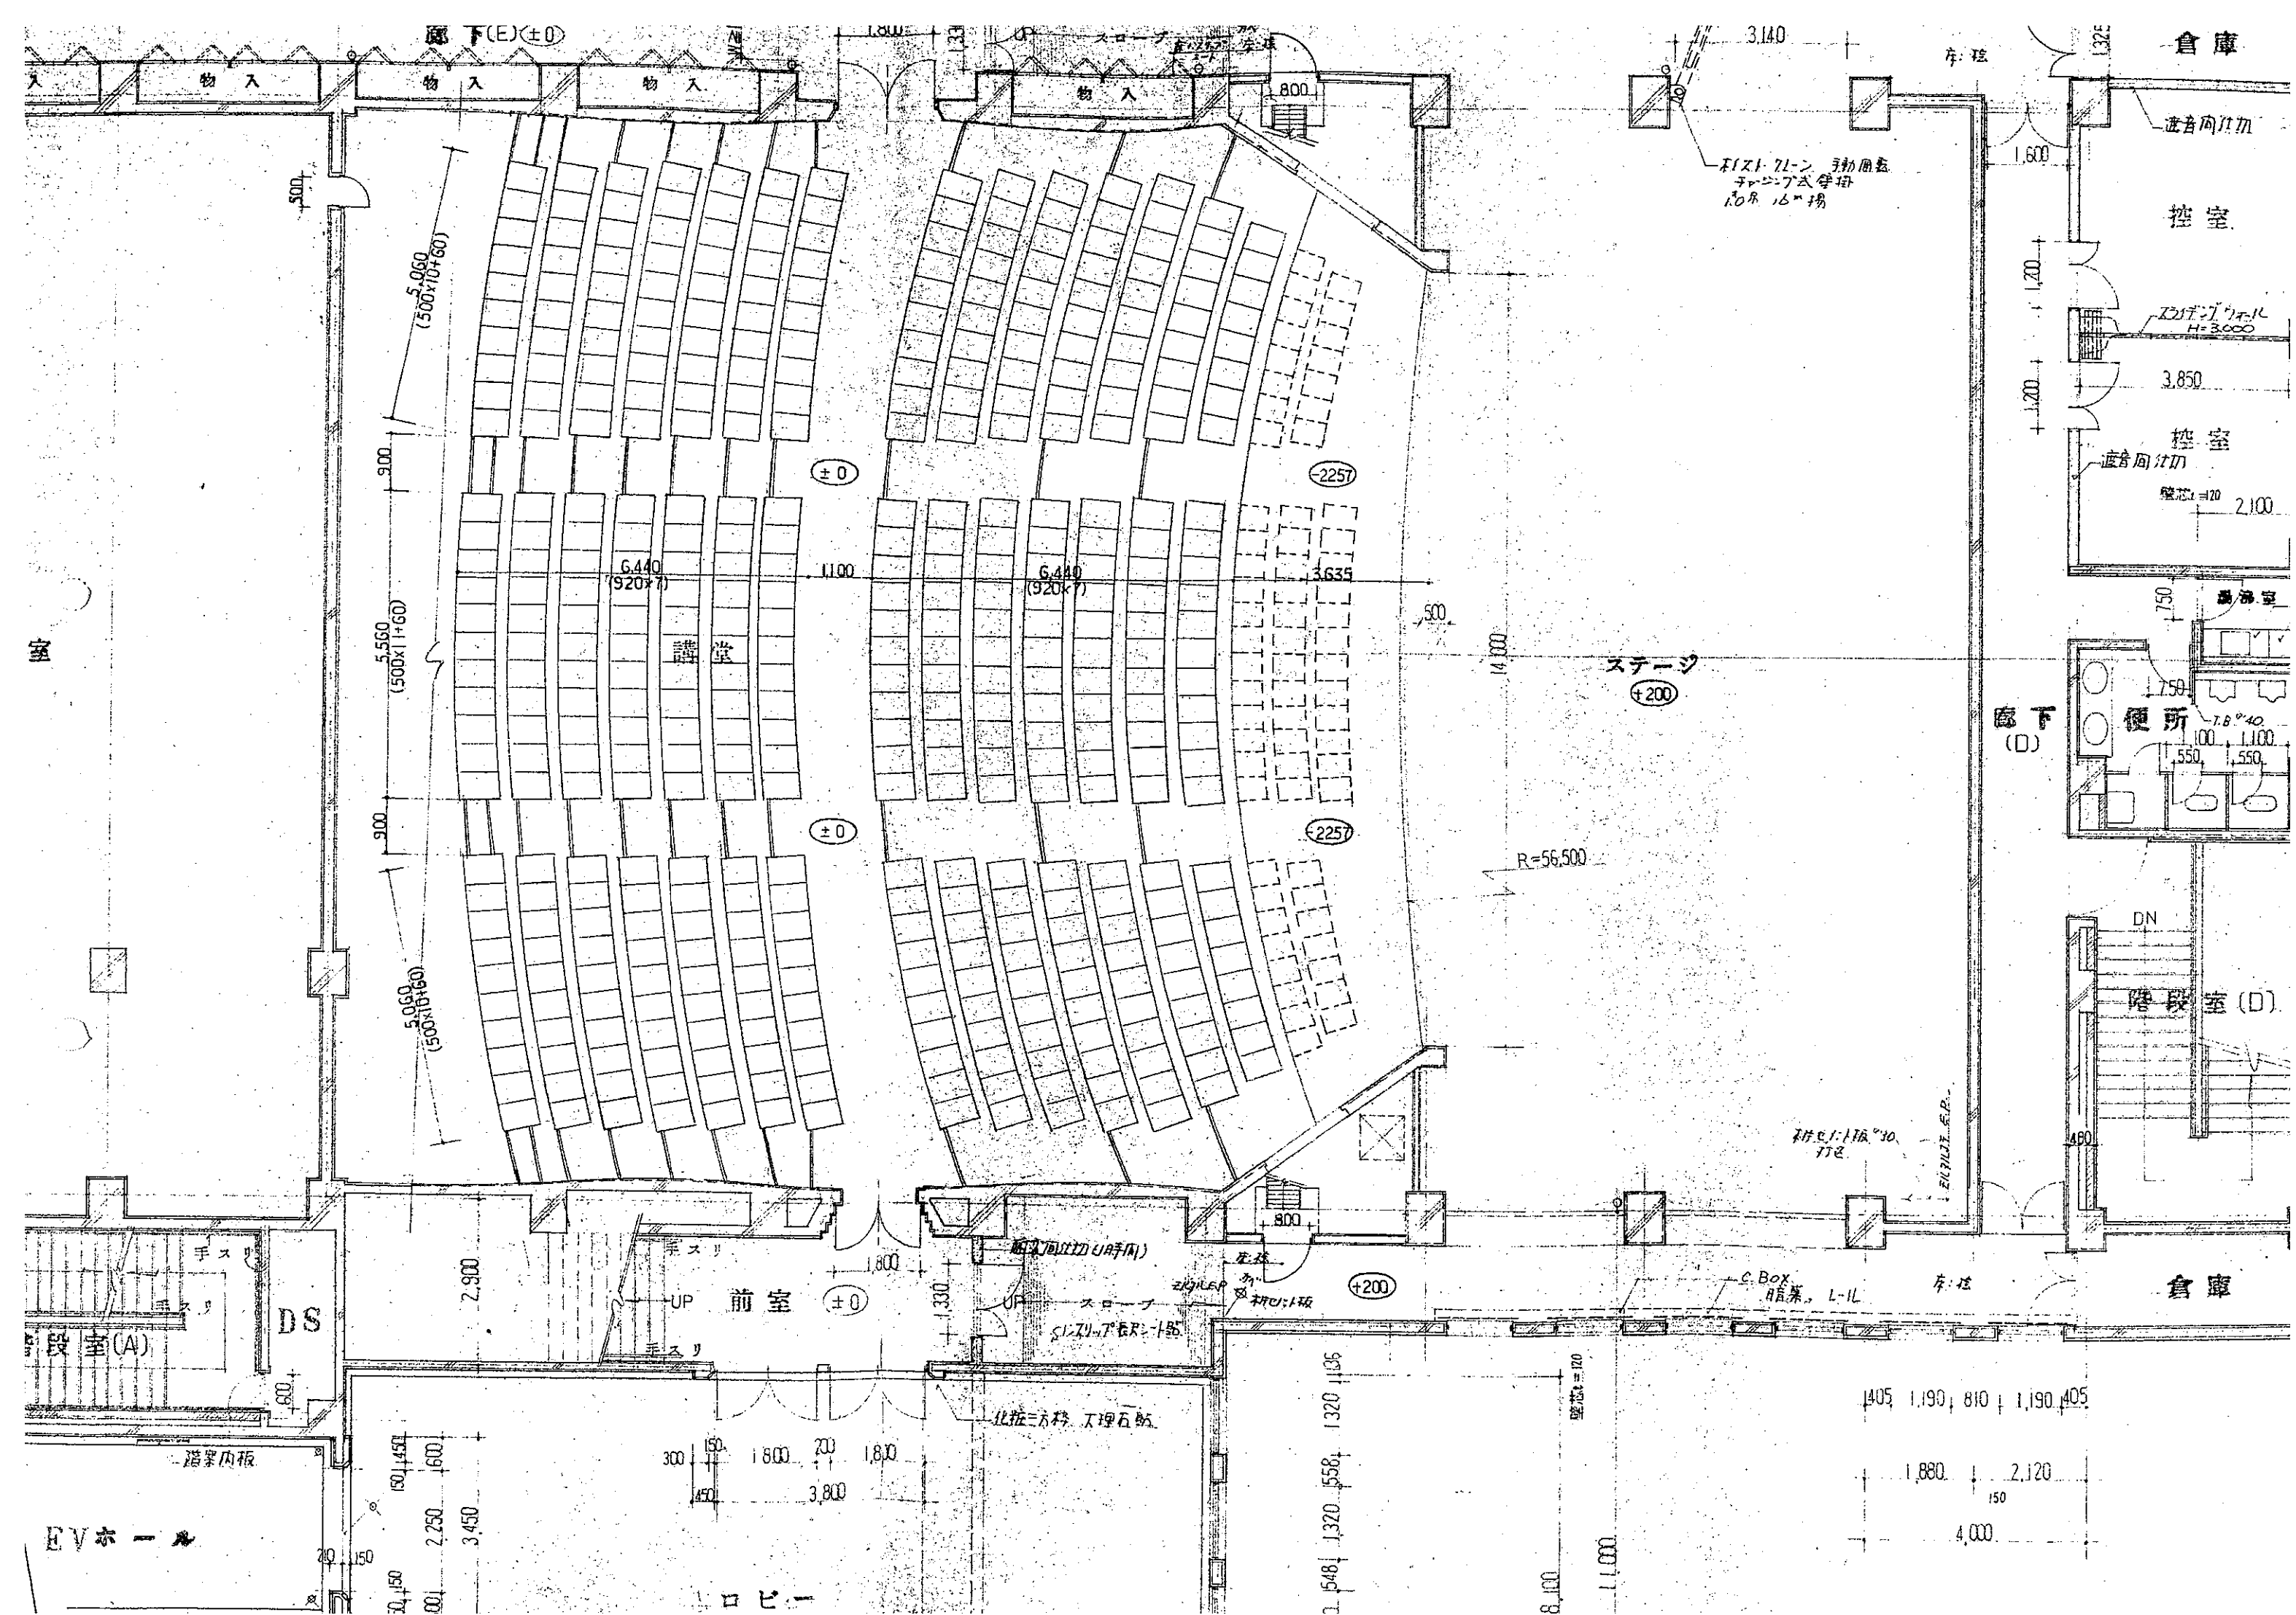

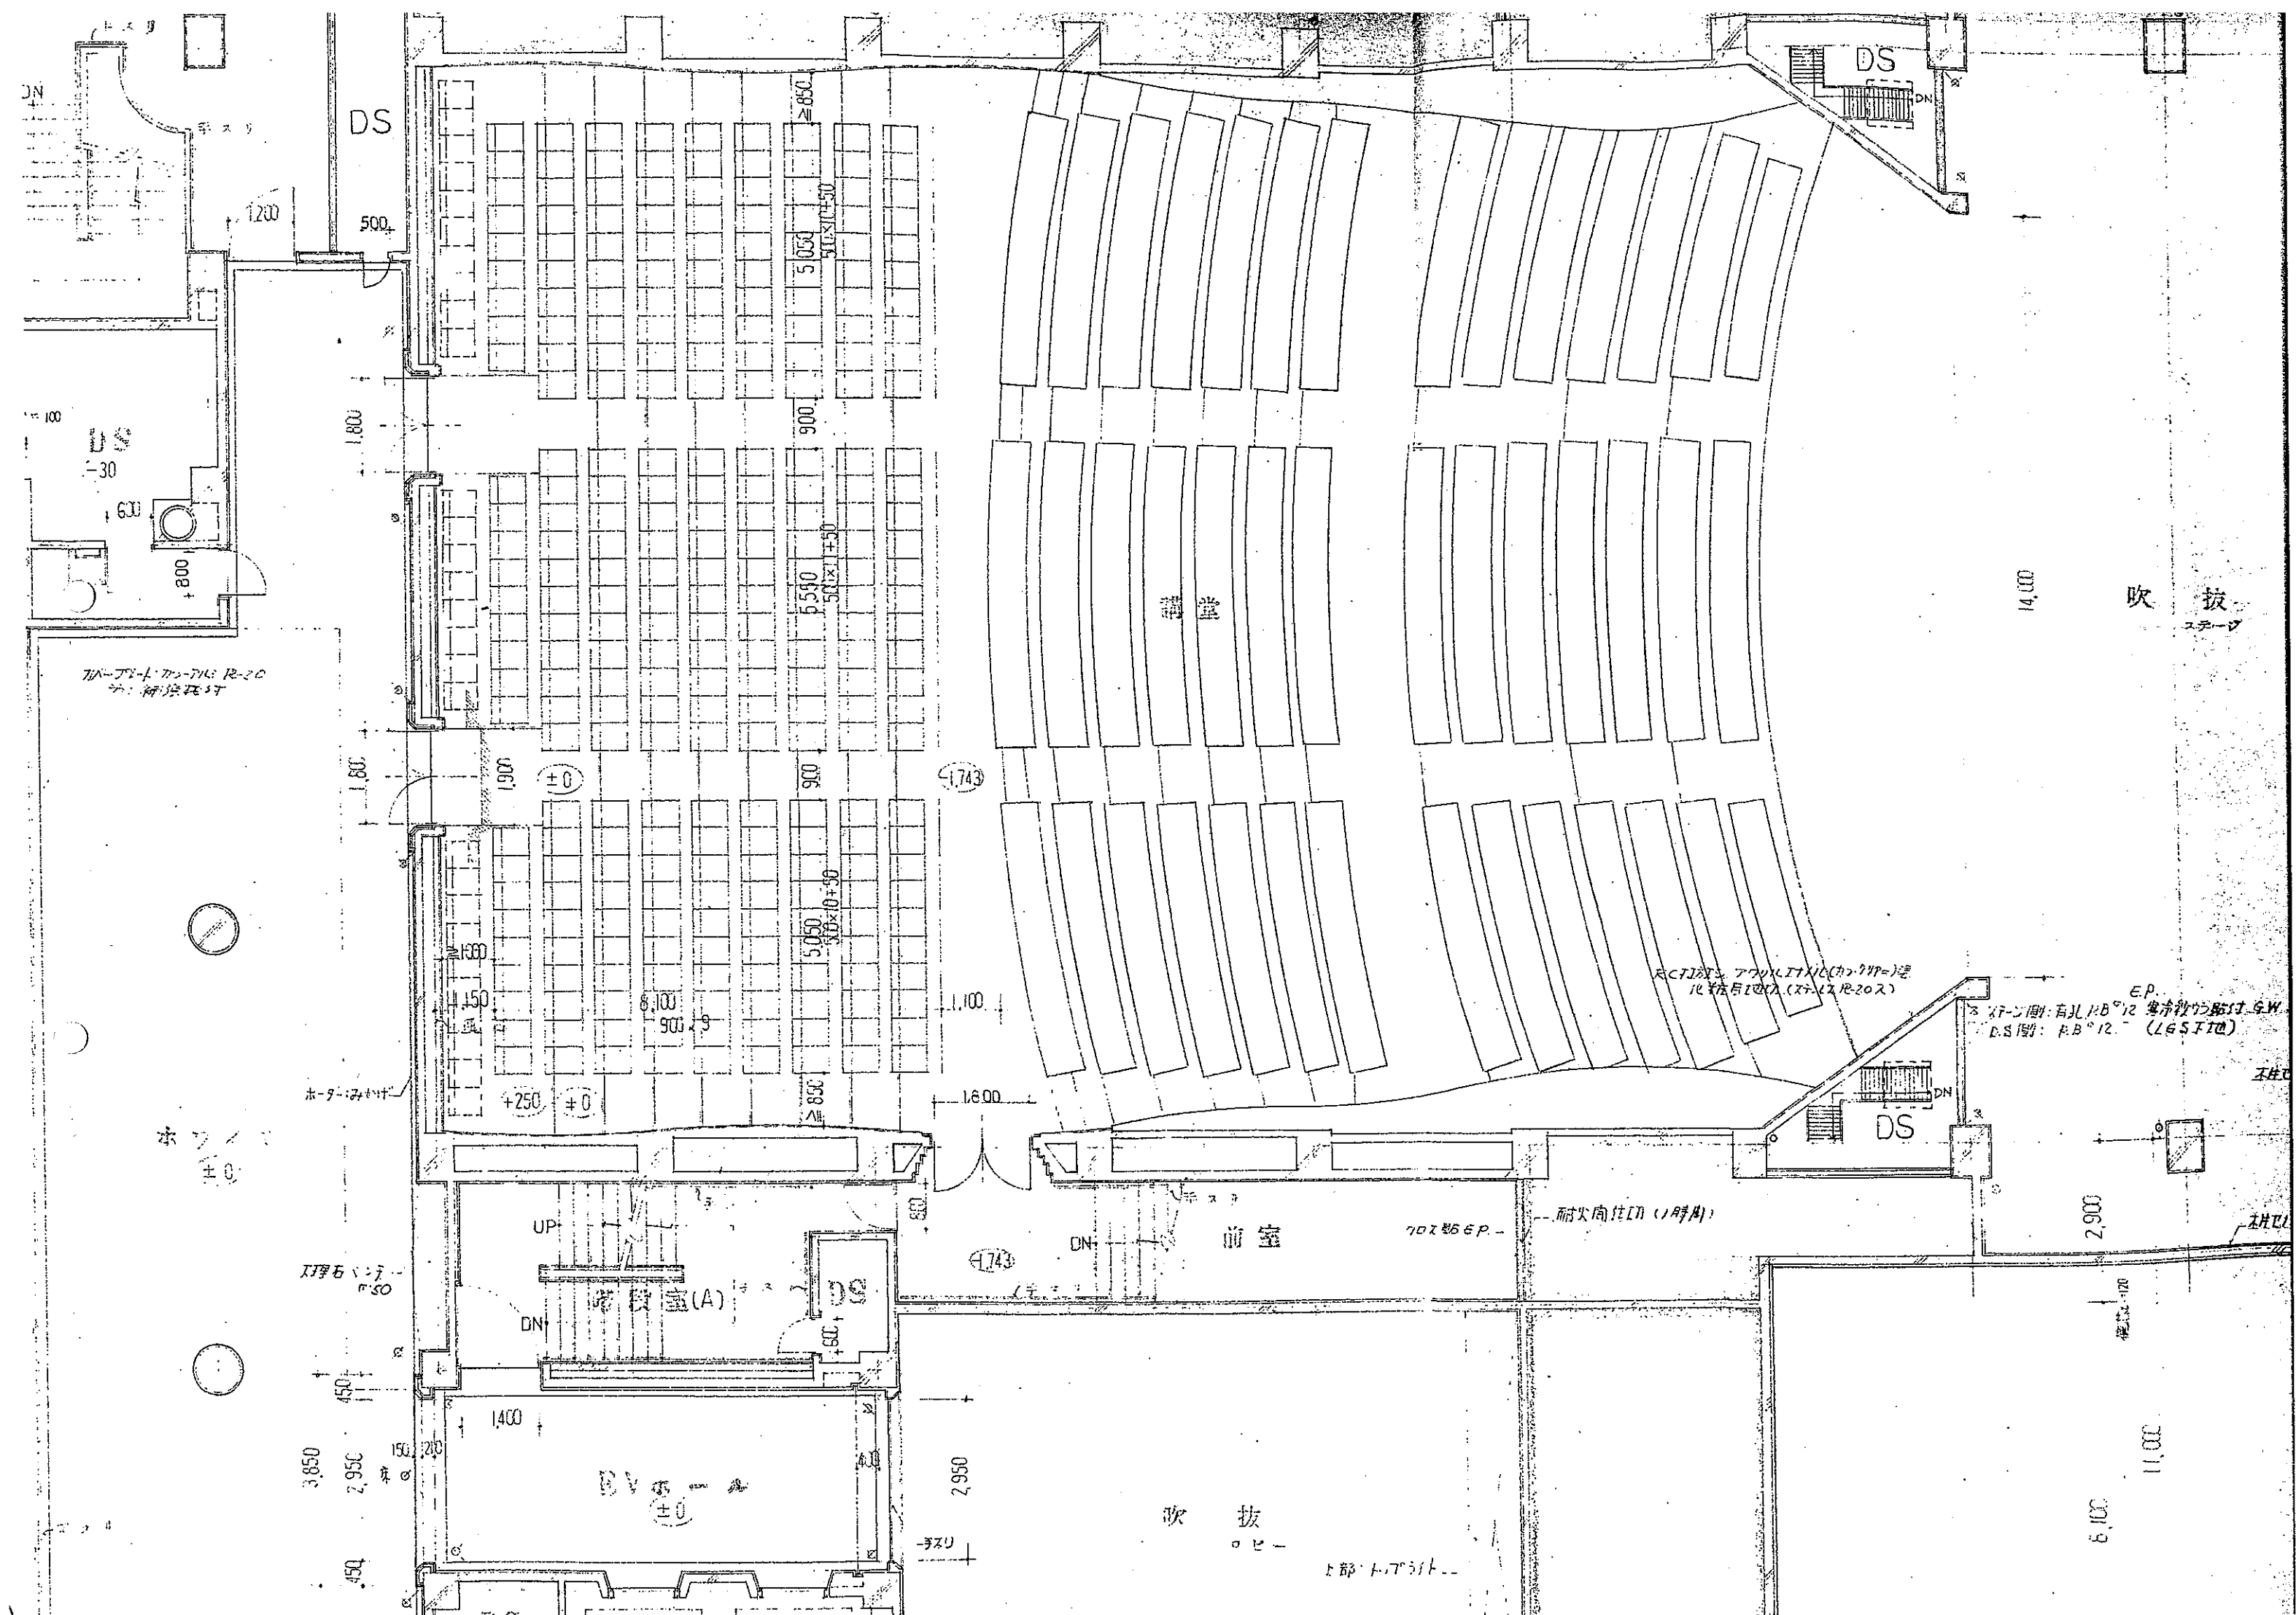


79

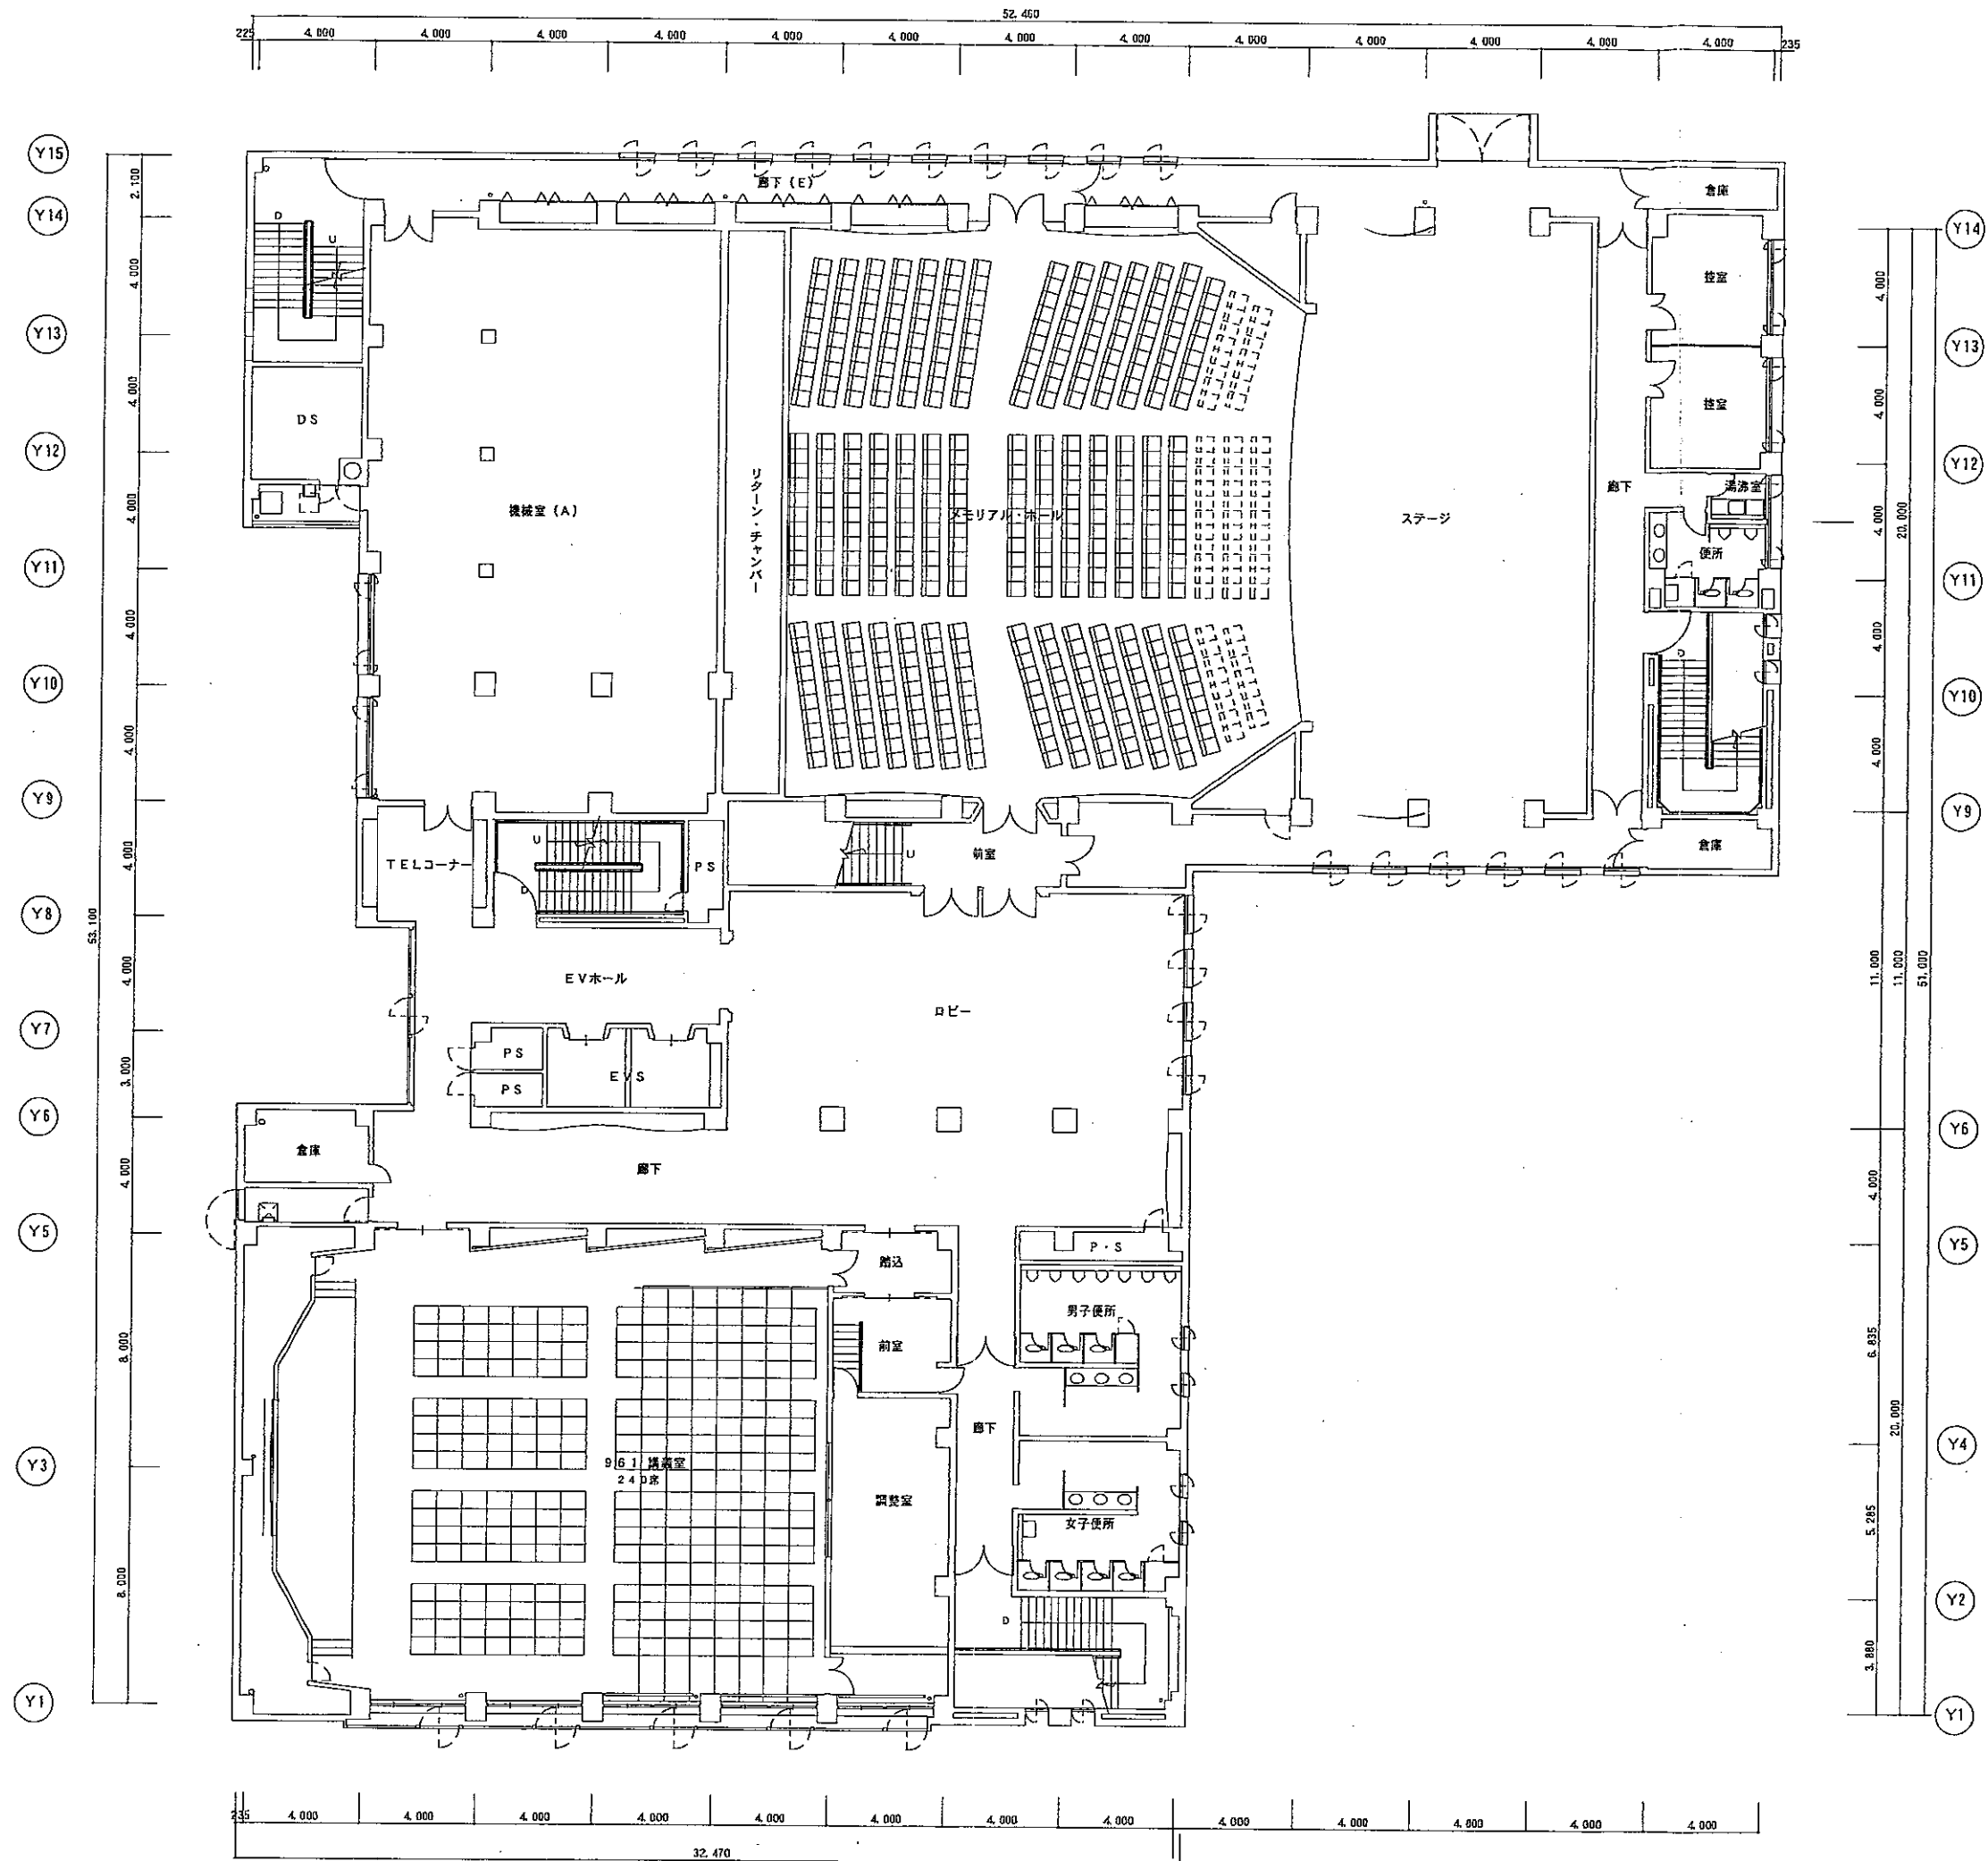

番 号	名 称	容 量	数 量	全 容 量	回 路 数	備 考
1	ボ－ダーライト	200 w	54 灯	10 800 w	6 cir	ボ－ダーコンセントボックス付、上下・中各 3 回路、L=10.8m
2	第 1 ガスペンションフラインダクト	20AT 型	24 台	24 000 w	12	L=10.8m
3	第 2	"	"	"	12	"
4	ガスペンションスポットライト	1000 w	12 台			8°平凸レンズ、ハロゲン、ハンガー、落下防止ワイヤー付
5	"	"	24 台			8°フネルレンズ
6	ア－ホリゾンライト	200 w	54 灯	10 800	6	上下・中各 3 回路、L=10.8m
7	フットライト	60 w	72 灯	4 320	3	L=10.8m 埋込型
8	フロア－コンセント	30AC 型 3ヶ口	5 ヶ	15 000	15	
	"	"	2 ヶ	10 800	6	ロア－ホリゾンライト用
9	ロア－ホリゾンライト	200 w	54 灯			
10	フロントサイドスポットライト	750	24 台	18 000	12	
11	フロ－用スポットライト	650	2 台	直 2 000	直 2	スタンド付、(器具は別途)
12	センターピンスポットライト	2000	2 台	直 4 000	直 2	ワゴン 整流器付 200V 3 相別電源用
13	キャブタイヤケーブル	5.5°×7°×15 M	4 本			
	"	5.5°×9°×15 M	6 本			
14	天井反射板ライト				(8)	SUS と切替 (別途：スコ端子箱まで)
15	端 子 箱		12 ヶ			
16	電 球		1 式			実装数 ± 10%
17	ク－ンカラー		100 枚			
	合 計			93 720 w 直 6 000 w	72 cir 直 4 cir	
18	主 幹 盤	総主幹	MCB3P600AF / 500AT			操作主幹 MCB2P50AF / 15AT
		作業灯主幹	MCB2P50AF / 20AT			客席主幹 MCB3P100AF / 75AT
		直回路	MCB1P50AF / 20AT × 6			
		客席負荷	MCB1P50AF / 20AT × 20	DT-SW1P60A × 5		
19	調 光 器 盤	舞台用調光器	2Kw × 72 台		客席用調光器	6Kw × 5 台
20	負荷分岐盤	舞台負荷	MCB1P50AF / 30AT × 80	切替回路	DT-SW1P60A × 8	
21	照 明 操 作 卓	マスターフェーダー	× 1 本		クロスフェーダー	× 1 組 プリセットフェーダー × 32 本
		アトラス記憶操作部 (Aスイッチ・Bスイッチ・CUT-Cスイッチ・A/B			クロスフェーダー・PROTスイッチ・CLRスイッチ・LINKスイッチ・RECスイッチ	
		TEN KEY・BATT CHECKスイッチ)			弱電ピンボード	× 1 式 客席自動調光操作押釦 × 1 ヶ
		アトラス電源SW	× 1 ヶ		作業灯 SW × 2 組	操作主幹キ-SW × 1 ヶ
22	負荷モニター盤	負荷モニター PL	× 80 ヶ		VM × 1 ヶ	VS × 1 ヶ AM × 2 ヶ PL × 2
23	舞台袖操作盤	客席遠方自動調光操作押釦	× 1 ヶ		作業灯 SW × 2 組	


[illegible]

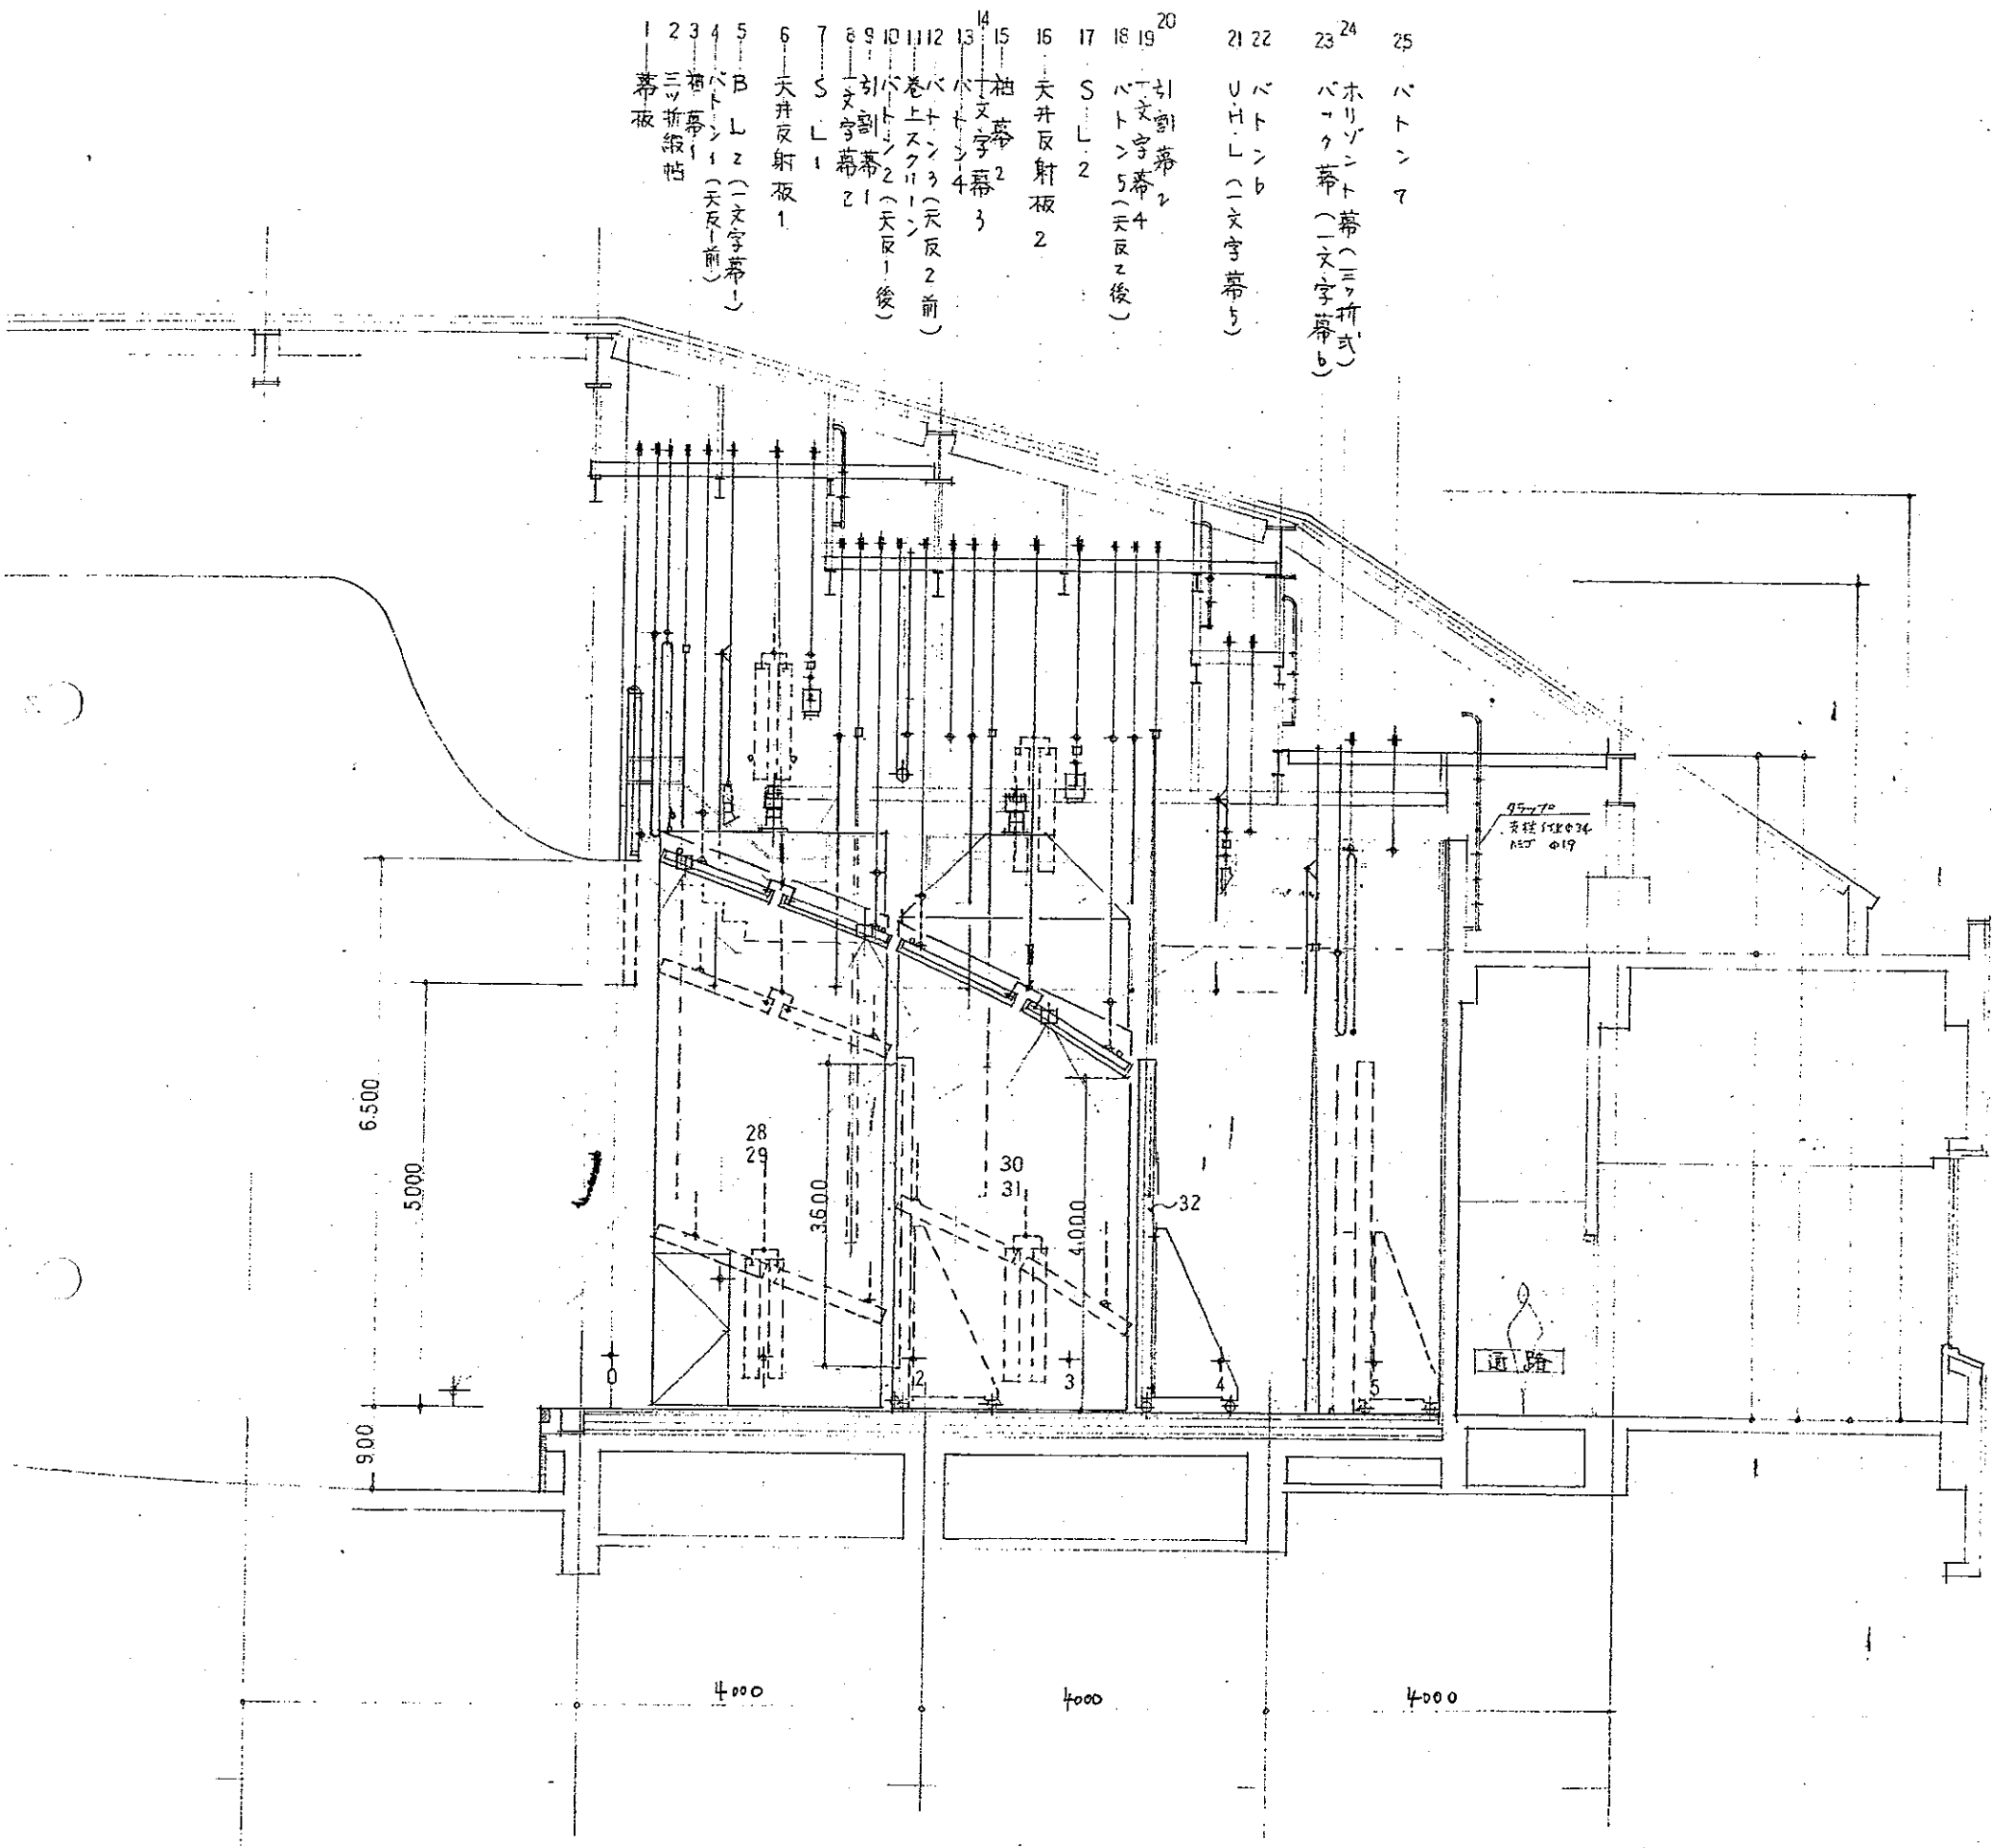

NO	名 称	寸 法 (W×H)	枚数	備 考
9	引割幕 1	手動昇降 南内	15500	
10	バトン 2	手動昇降	12500	3
11	巻上スクリーン	電動ドラム巻取	9950	
12	バトン 3	同上	12500	3
13	バトン 4	手動昇降	13000	
14	一文字幕 3	同上	15500	
15	袖 幕 2	手動昇降 南内	3000	
16	天井反射板 2	電動ドラム巻取	内面・依り	3
17	S L 2	同上	13000	8
18	バトン 5	同上	12500	3
19	一文字幕 4	手動昇降	15500	
20	引割幕 2	手動昇降 南内	15500	
21	U.H.L	電動ドラム巻取	13000	8
22	バトン 6	手動昇降	13000	
23	バック幕	固定手動南内	15500	
24	ホリゾン幕	固定手動折式	13000	
25	バトン 7	手動昇降	13000	
26	タ×黒幕 (T)	固定手動南内	10000	
27	タ×黒幕 (L)	同上	10000	
28	側面反射板 (T)	手動花開・走行	内面・依り	
29	側面反射板 (L)	同上	同上	
30	側面反射板 (T)	同上	同上	
31	側面反射板 (L)	同上	内面・依り	
32	正面反射板	電動自走式	同上	3

幕地略仕様


NO	名 称	寸 法 (W×H)	枚数	備 考
1	三ッ折綴帖	14,000 × 6,900	1	
2	袖 幕 1	3,500 × 6,500	2	
3	袖 幕 2	3,000 × 5,500	2	
4	引割幕 1	8,050 × 6,000	2	
5	引割幕 2	8,050 × 5,500	2	
6	一文字幕 1	13,000 × 2,500	1	
7	一文字幕 2	15,500 × 2,500	1	
8	一文字幕 3,4	15,500 × 2,000	2	
9	一文字幕 5	13,000 × 1,500	1	
10	巻上スクリーン	9,950 × 8,000	1	
11	バック幕	8,050 × 5,500	2	
12	ホリゾン幕	13,000 × 5,500	1	
13	タ×黒 (袖用)	5,000 × 5,400	4	
14	タ×黒 (側反用)	2,800 × 6,700	2	
15	タ×黒 (側反用)	2,800 × 6,000	2	
16	一文字幕 6	15,500 × 1,500	1	

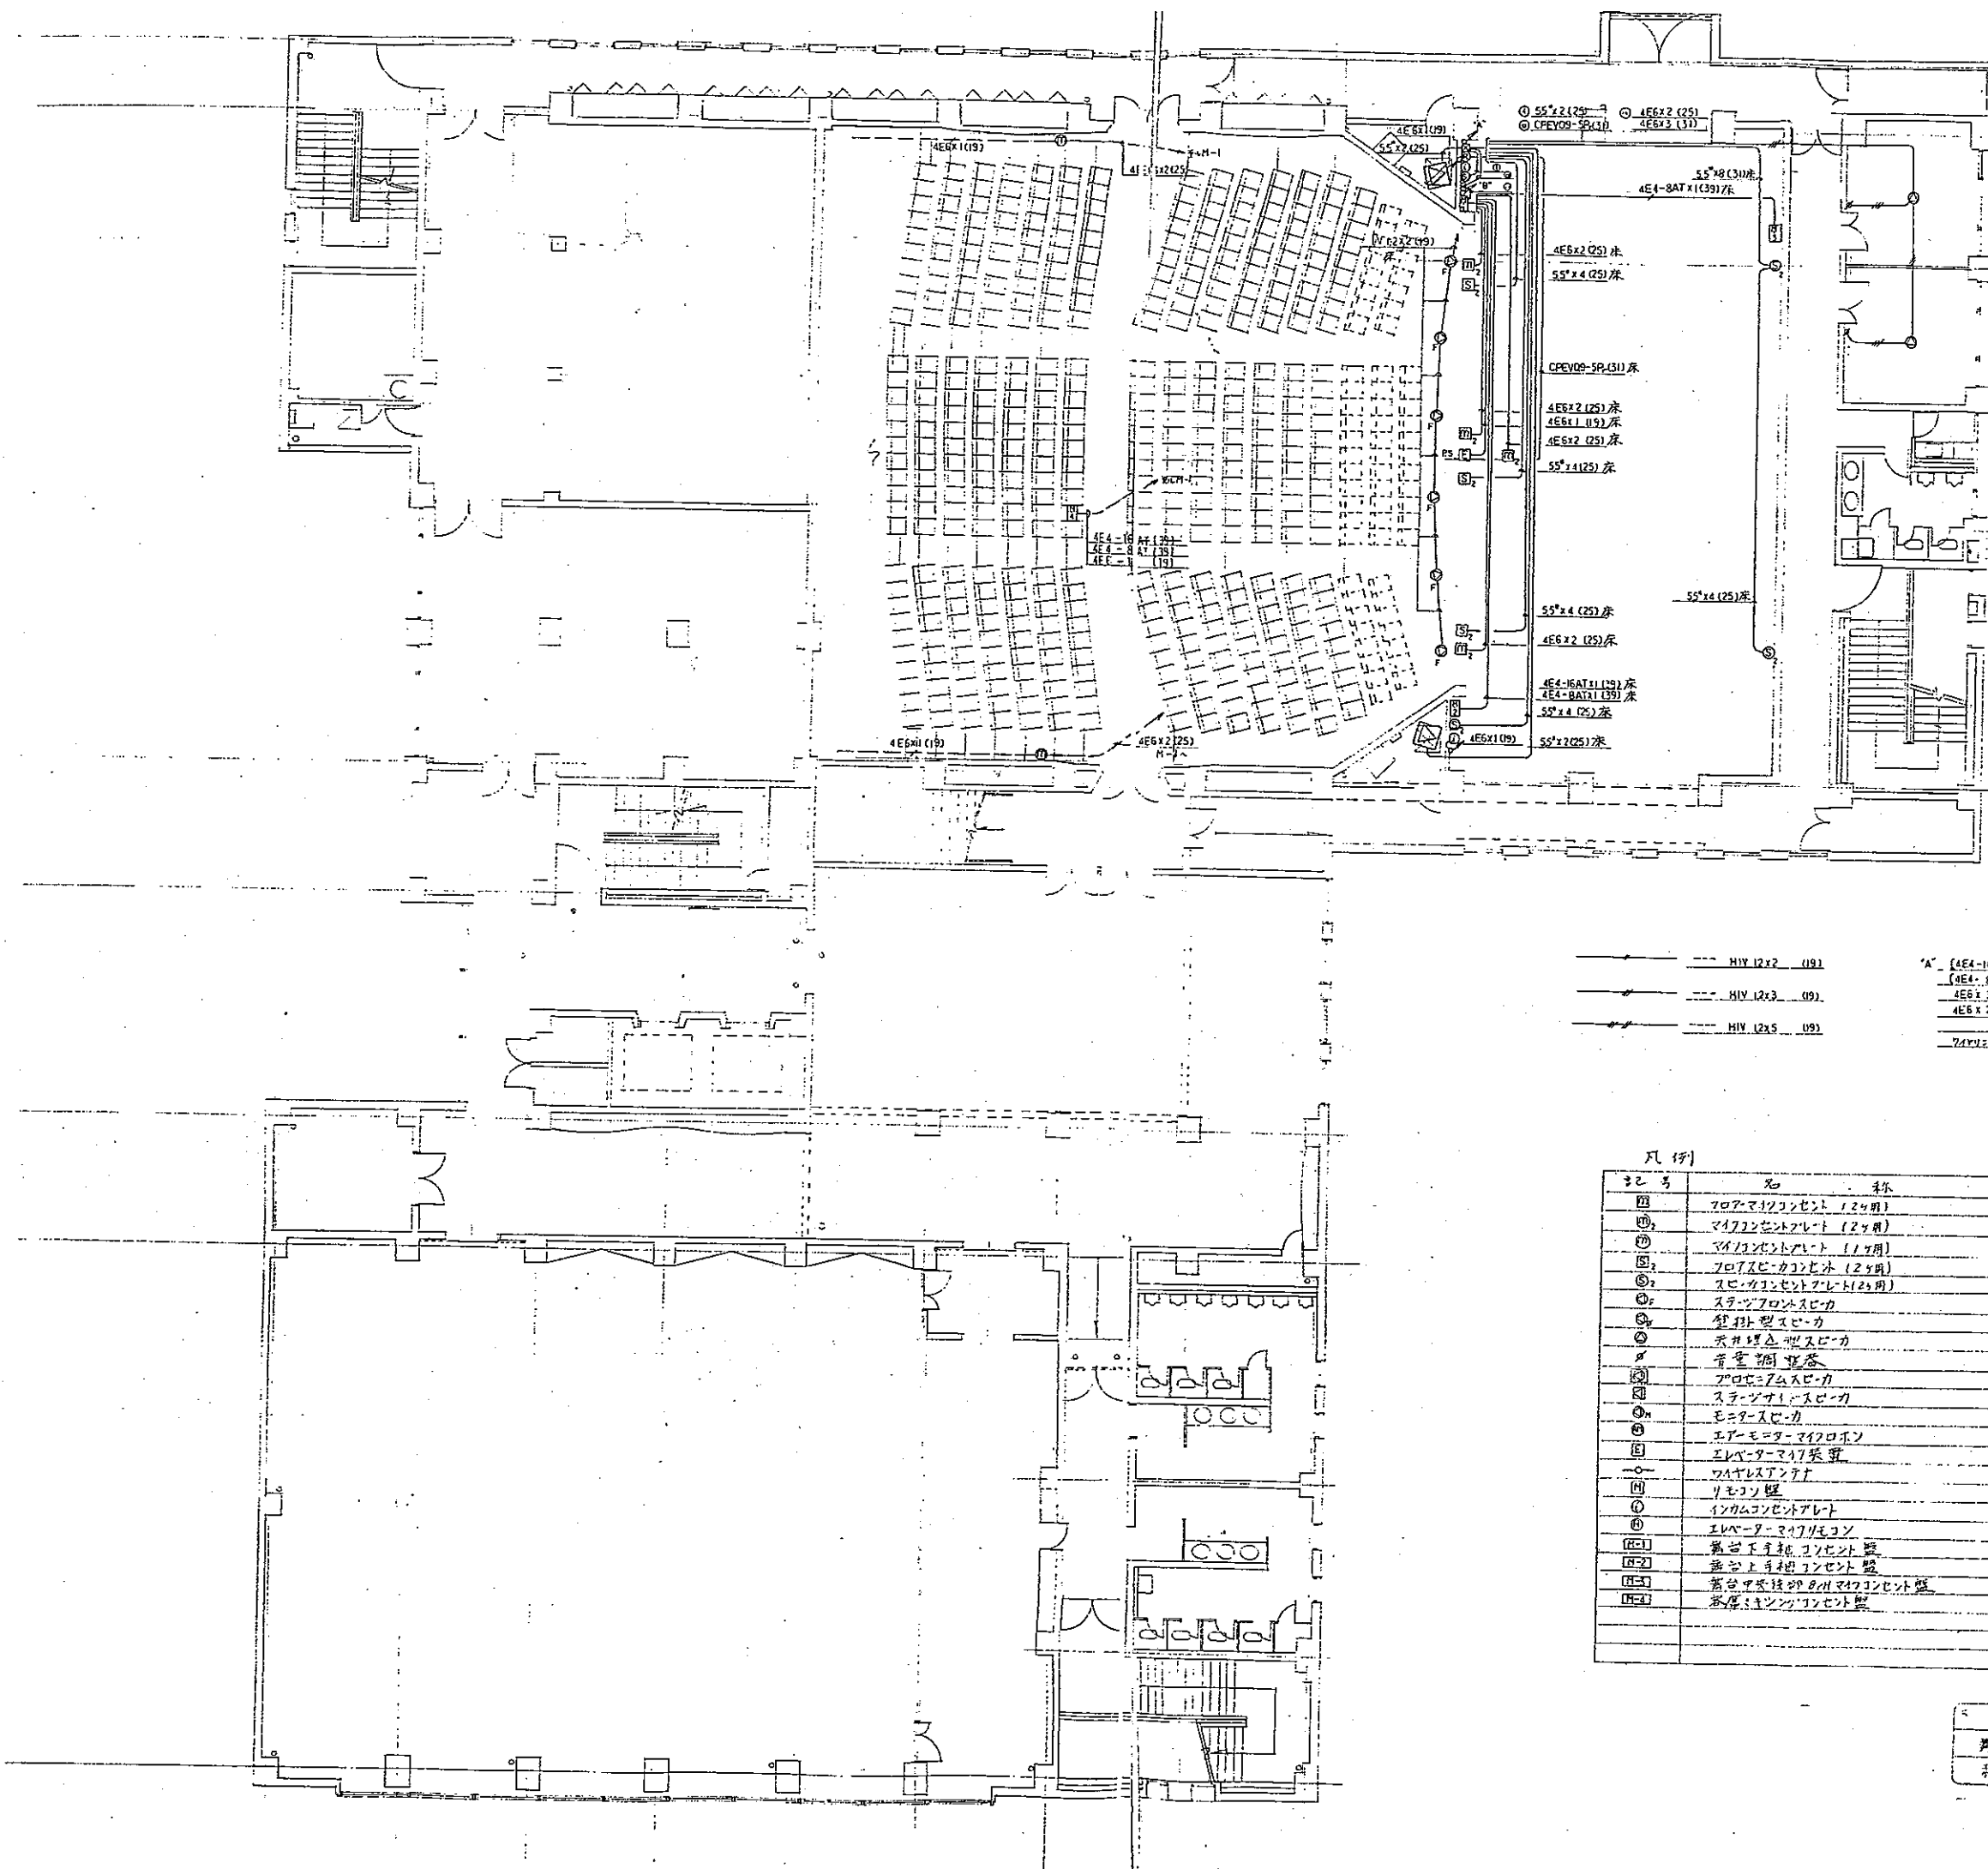


- HIV 12x2 (19)
 --- HIV 12x3 (19)
 --- HIV 12x5 (19)
- A' (4E4-16ATx1) x3
 (4E4-8ATx1) x2
 4E6x3
 4E6x2
 74x115x27x150x100
- B' (55x9) x3
 55x16
 11x12x2
 HIV 12x3
 (CPEY 09-SP) x2
 74x115x27x150x100

凡例

記号	名称
①	フロアマウントコンセント (2x用)
②	マイコンコンセントプレート (2x用)
③	マイコンコンセントプレート (1x用)

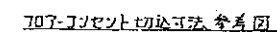

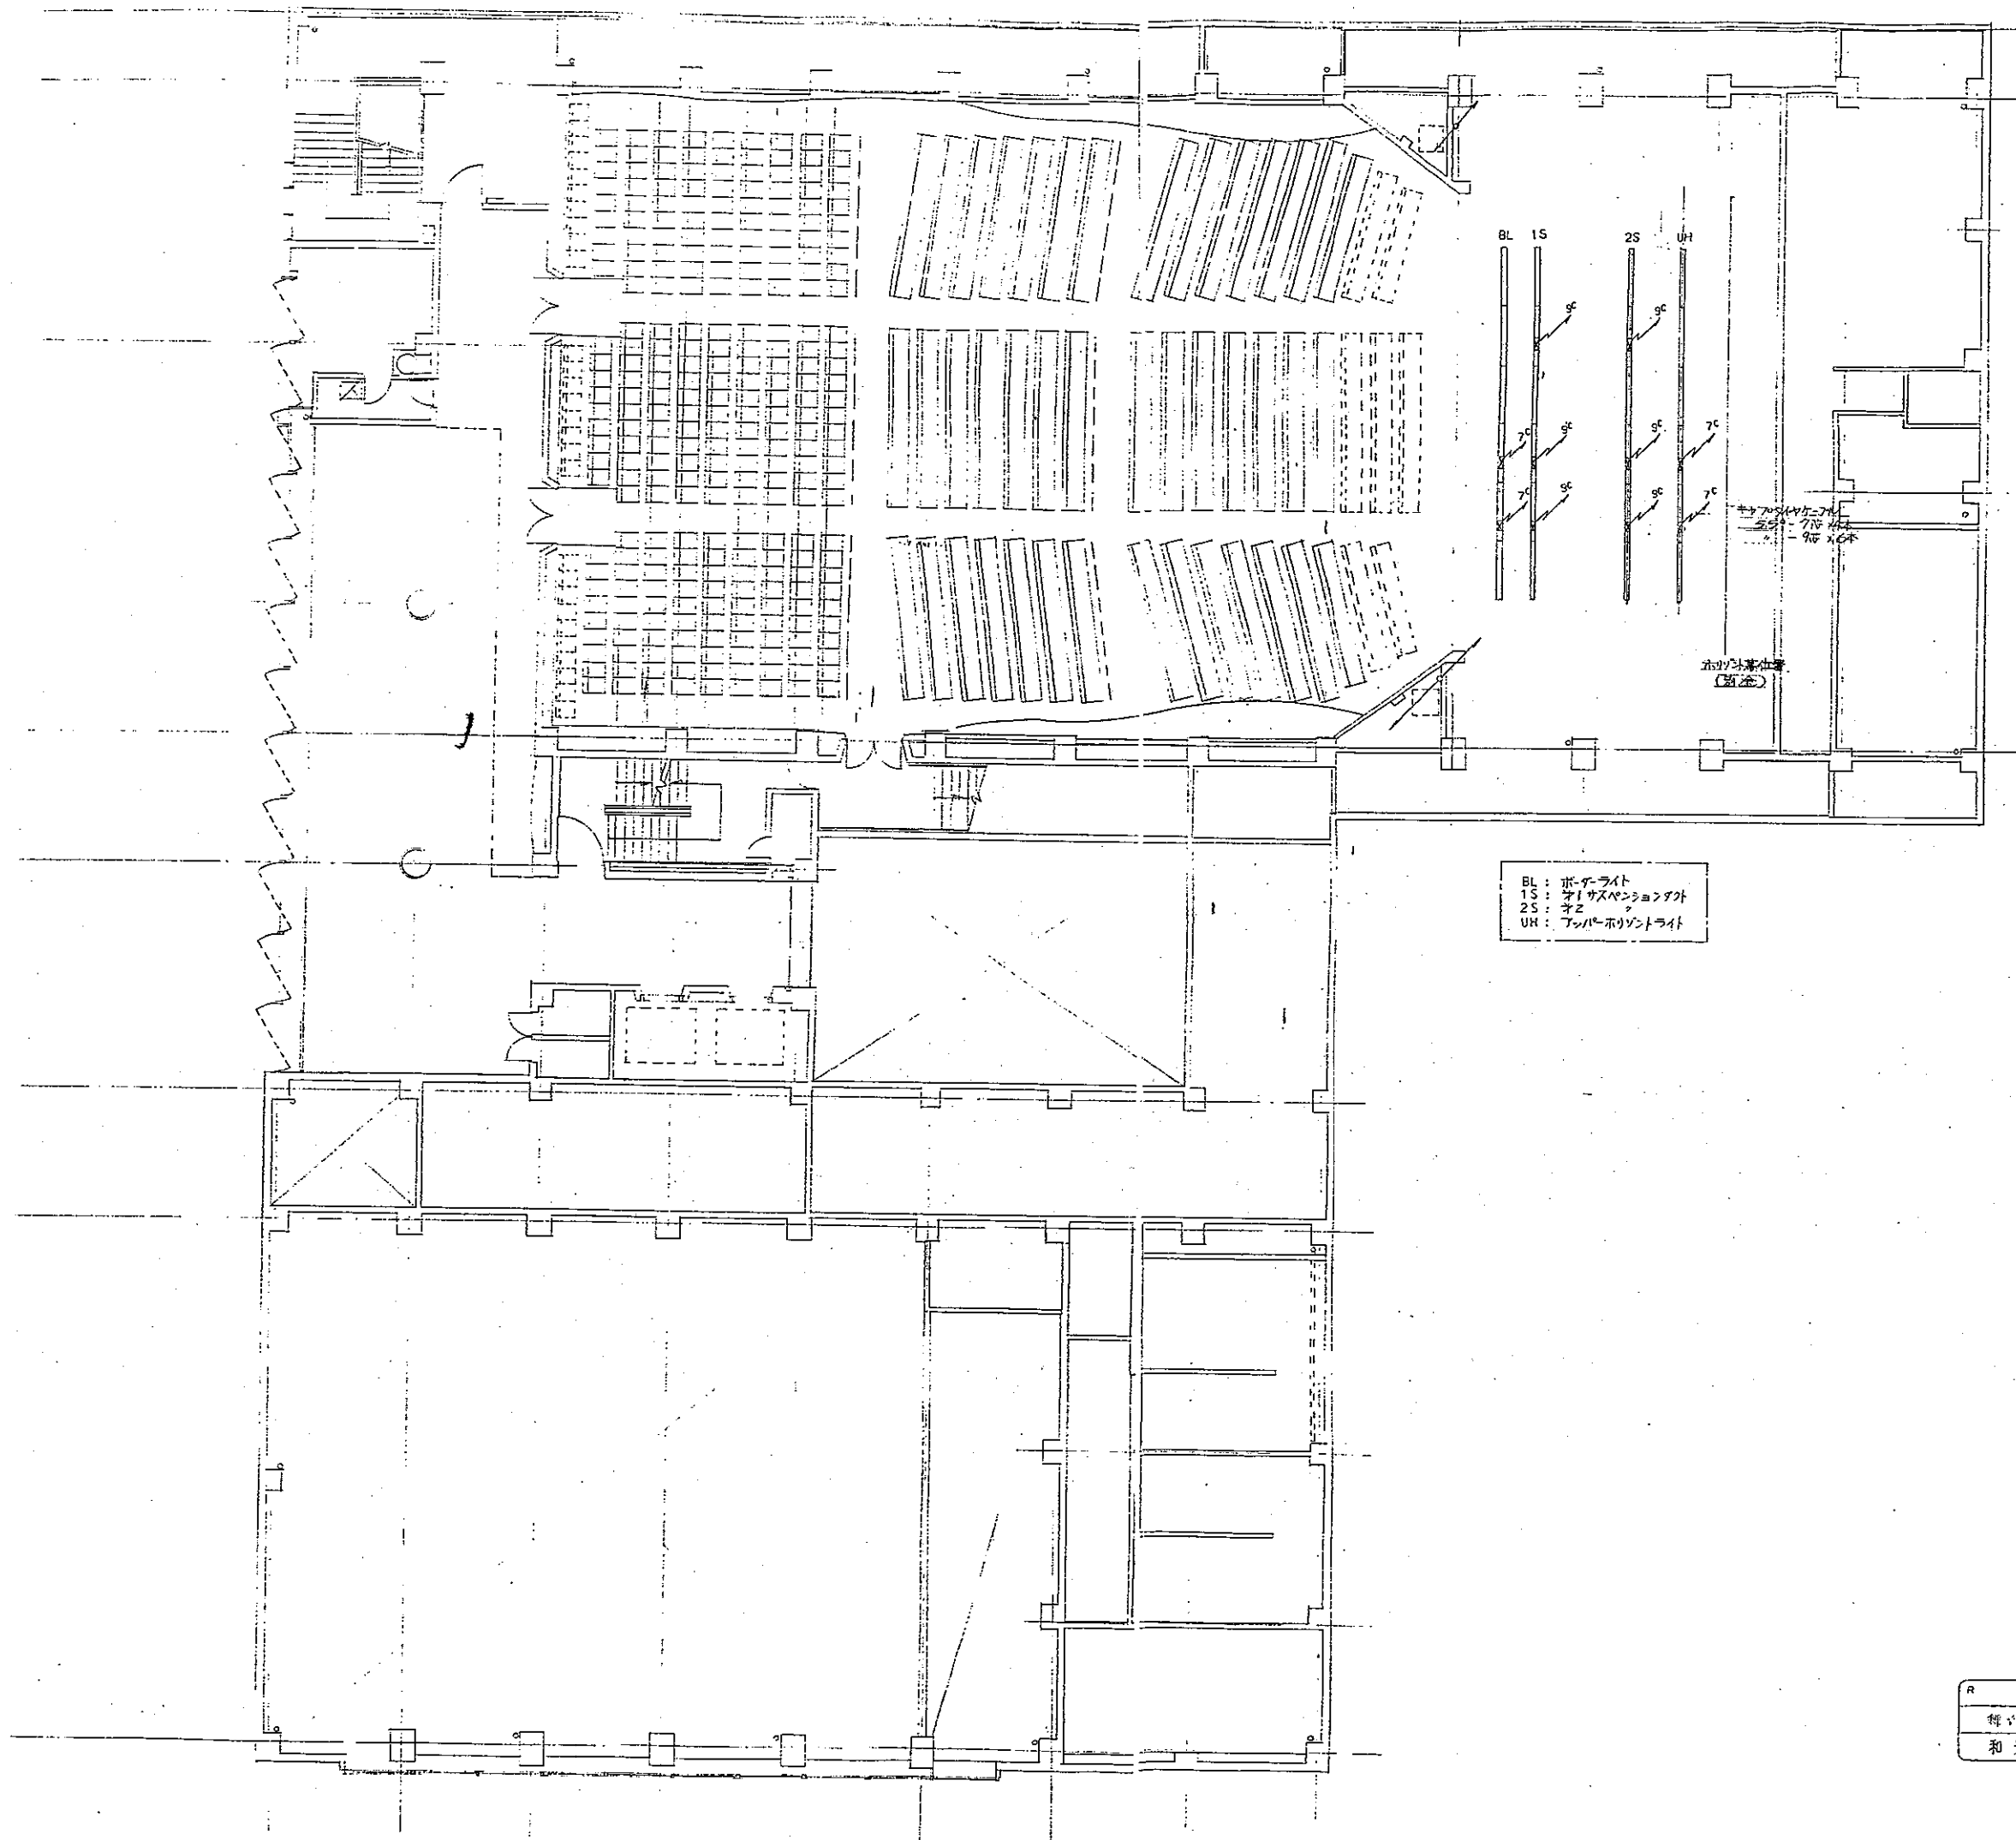

BL : ボーダーライト
 1S : オートサイズペンションダクト
 2S : オート
 UH : アンバーホリゾンタルライト

63.3.31 竣工図

R	神戸学院大学 3号館 建設工事	※	R
	舞台照明設備 7 階 平面図	1:100	E-64
	和光建築事務所	61.7.10	

資料提供 和光建築事務所

